


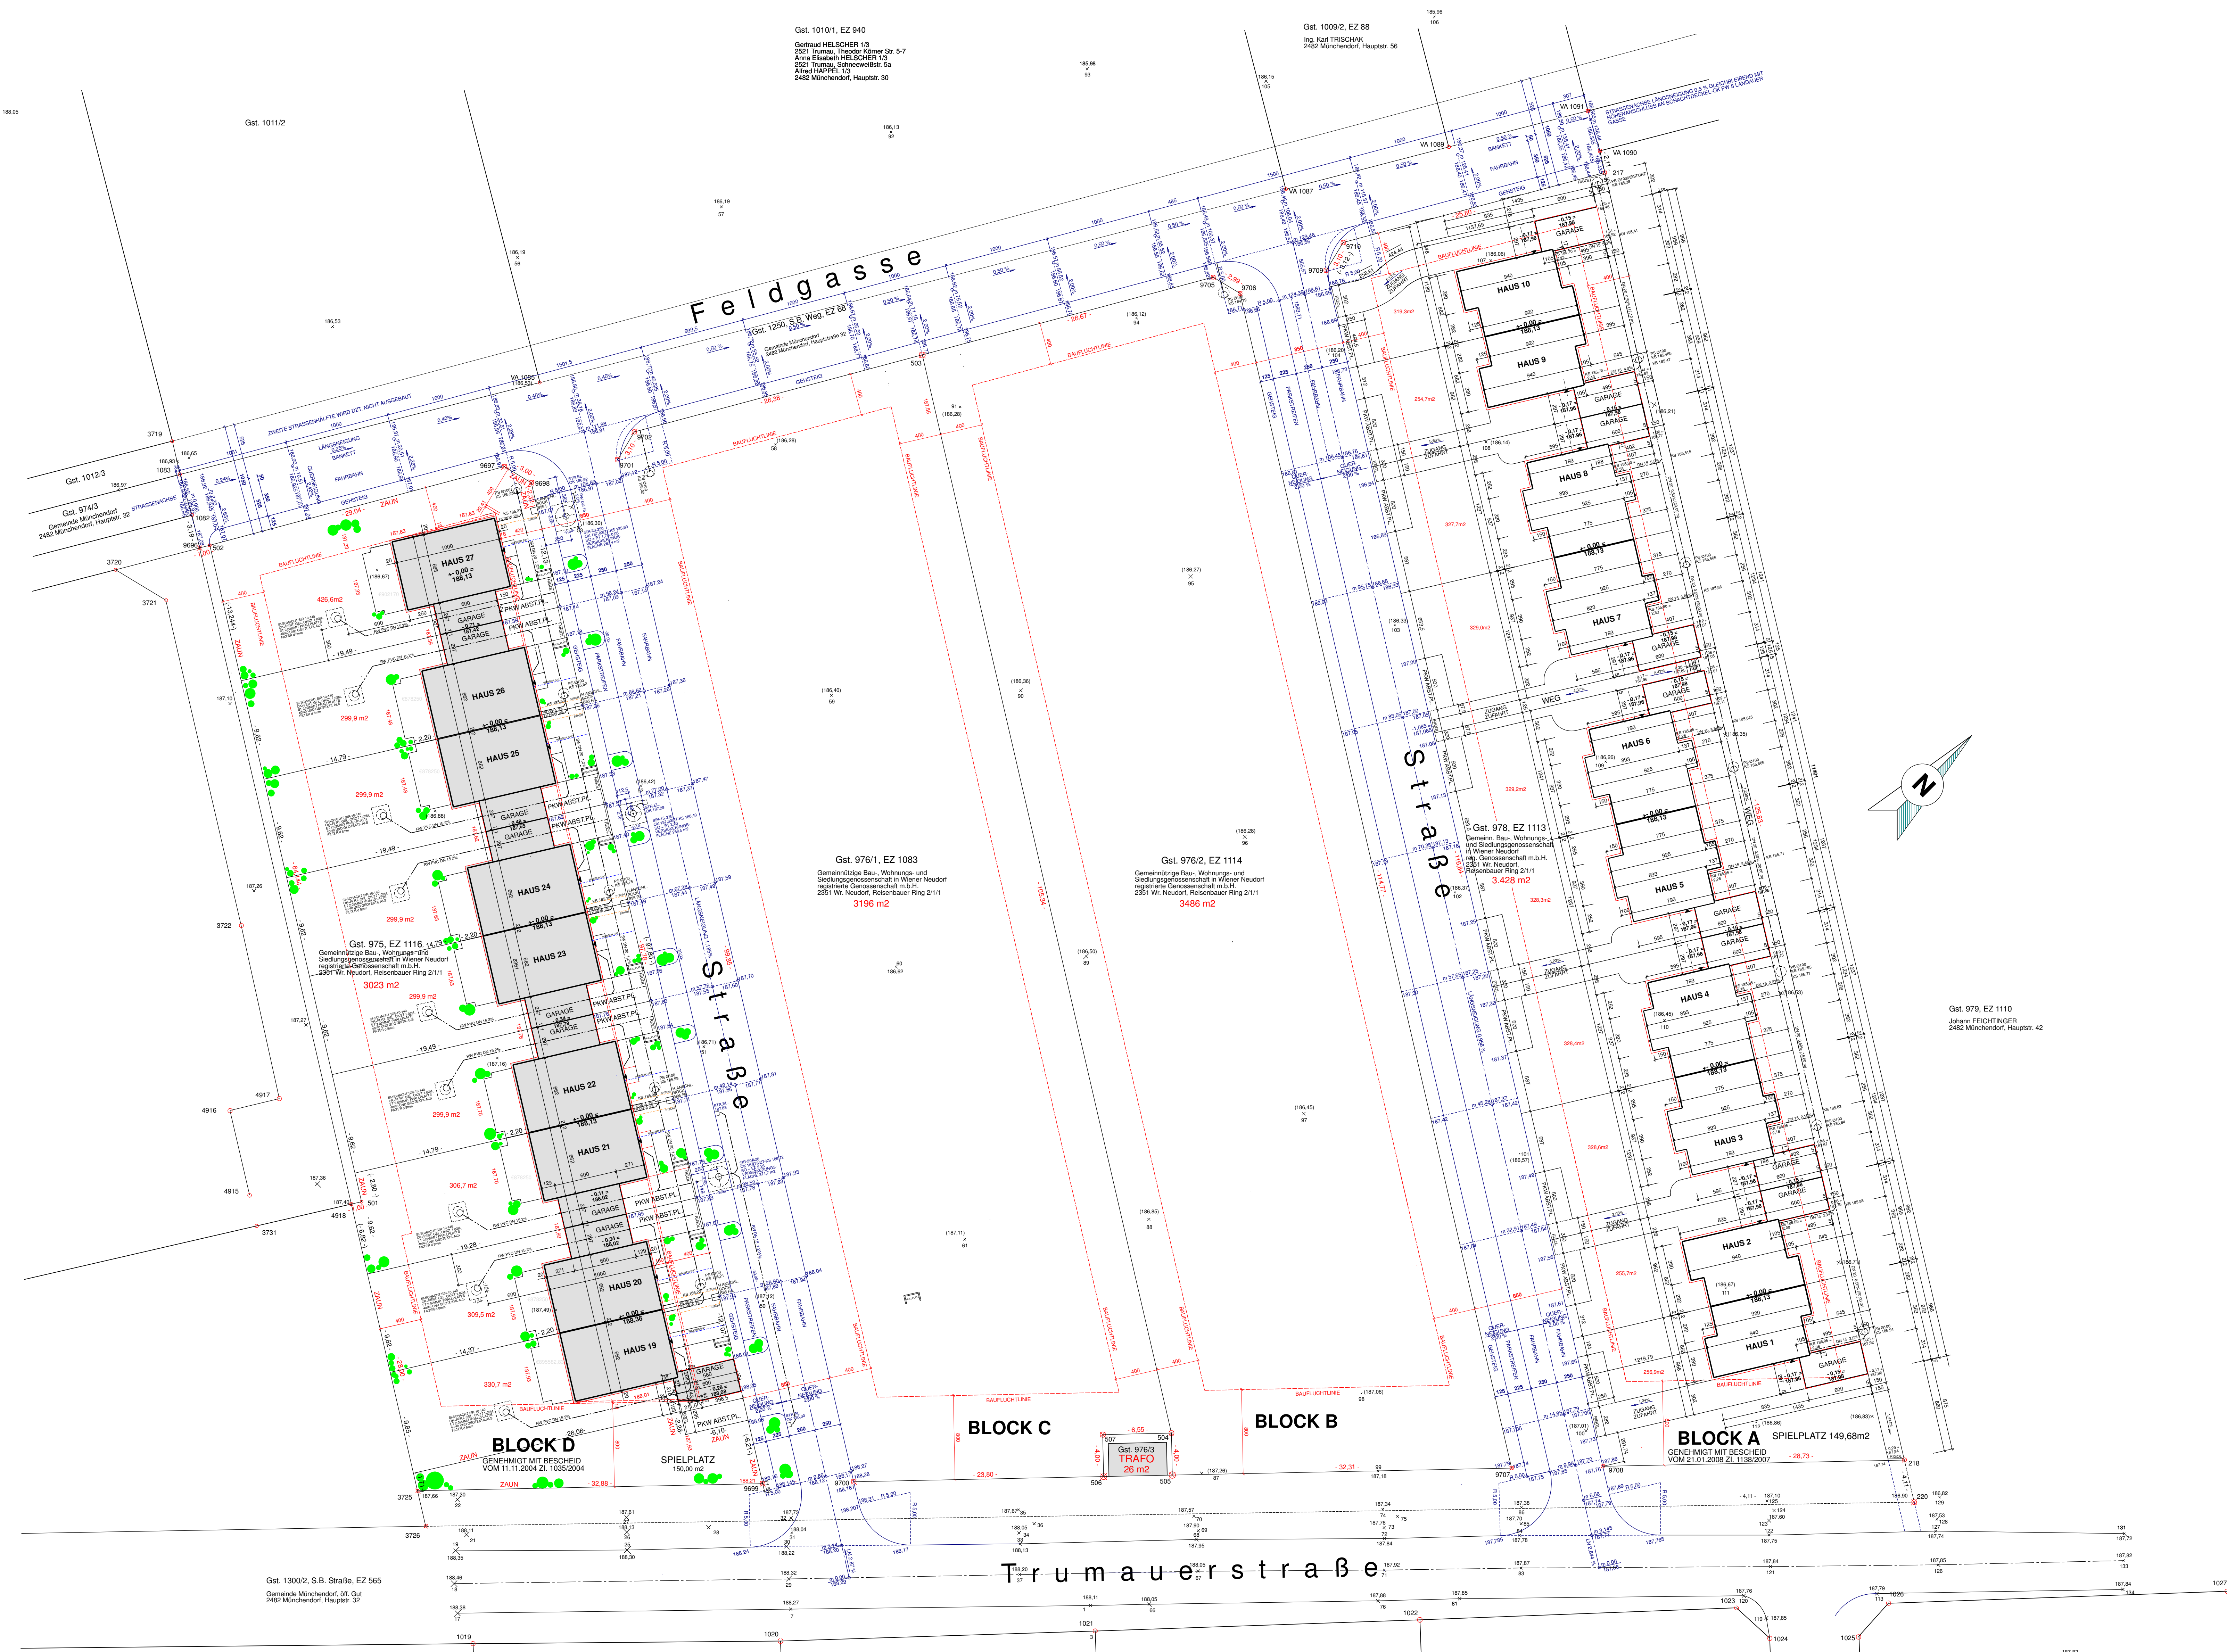

LEGENDE:

DIE HÖHEN BEZIEHEN SICH AUF ADRIA.

GRUNDLAGE DIESES LAGEPLANES SIND DIE PLÄNE NR. GZ 3242/02 UND 3242/05 DES INGENIEURKONSULENTEN FÜR VERMESSUNGSWESEN DI. ADOLF BARASITS.

WEITERE ERGÄNZENDE GRUNDLAGE DIESES LAGEPLANES IST DER TEILUNGSPLAN NR. GZ 3428/05 DES INGENIEURKONSULENTEN FÜR VERMESSUNGSWESEN DI. ADOLF BARASITS.


BESTANDSPLAN

ÜBER DIE ERRICHTUNG EINER REIHENHAUSANLAGE MIT 9 REIHENHÄUSERN SAMT GARAGE UND PKW-ABSTELLPLATZ, IN DER TRUMAUERSTRASSE, AUF DEM GST. 975, EZ 1116 DER KAT. GEM. MÜNCHENDORF

LAGEPLAN 1 : 250

GRUNDEIGENTÜMER:	BEHÖRDE:
BAUWERBER:	
PLANVERFASSTER:	
BAUFÜHRER:	
Wien, im November 2008	PL. NR.: MD_D_BEST-01

KELLER

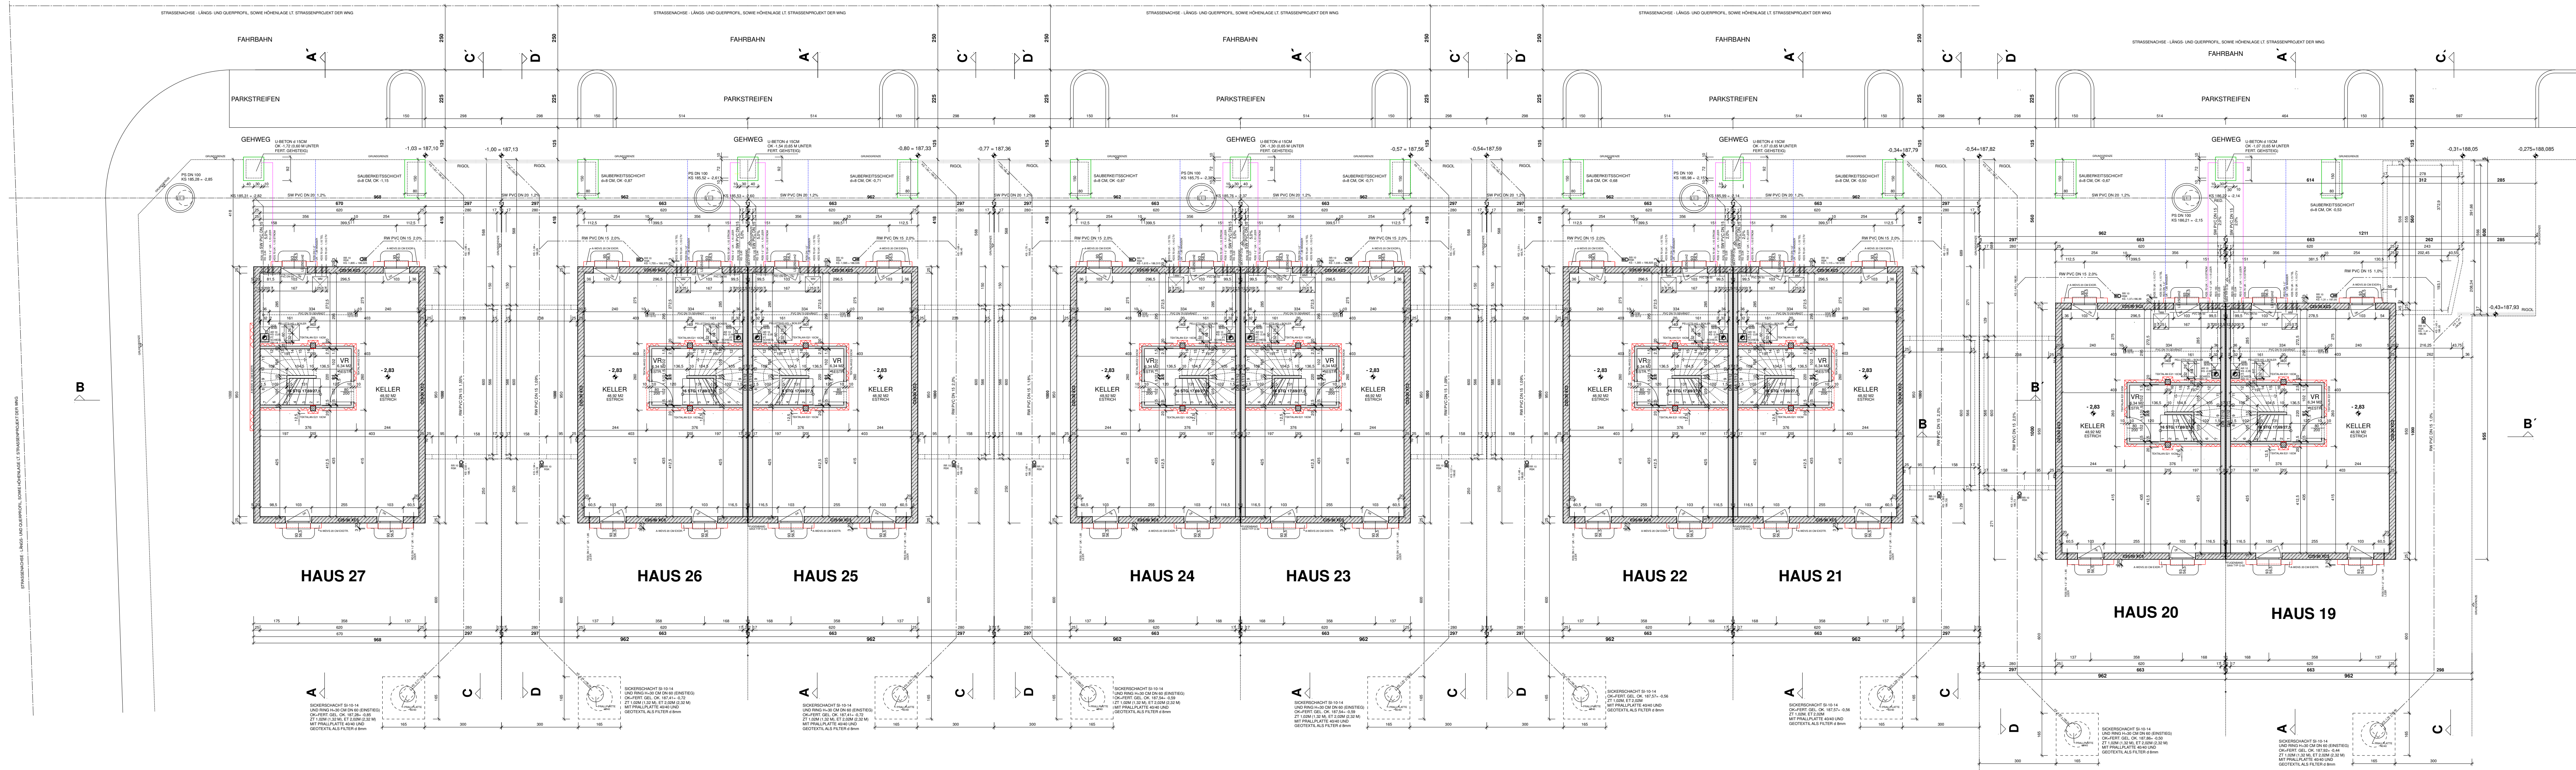

BESTANDSPLAN


ÜBER DIE ERRICHTUNG EINER REIHENHAUSANLAGE MIT
9 REIHENHÄUSERN SAMT GARAGE UND PKW-ABSTELLPLATZ,
IN DER TRUMAUERSTRASSE, AUF DEM GST. 975, EZ 1116
DER KAT. GEM. MÜNCHENDORF

KELLERGEOSCHOSS

1 : 100

GRUNDEIGENTÜMER:	BEHÖRDE:
BAUWERBER:	
PLANVERFASSTER:  BAUMEISTER ALOIS WALLNER Pölsgrasse 19/16 1230 Wien tel. + fax 01/9900145 e-mail: bm.a.wallner@chello.at	
BAUFÜHRER:	
WIEN, IM NOVEMBER 2008	PL. NR.: MD_D_BEST-02

ERDGESCHOSS

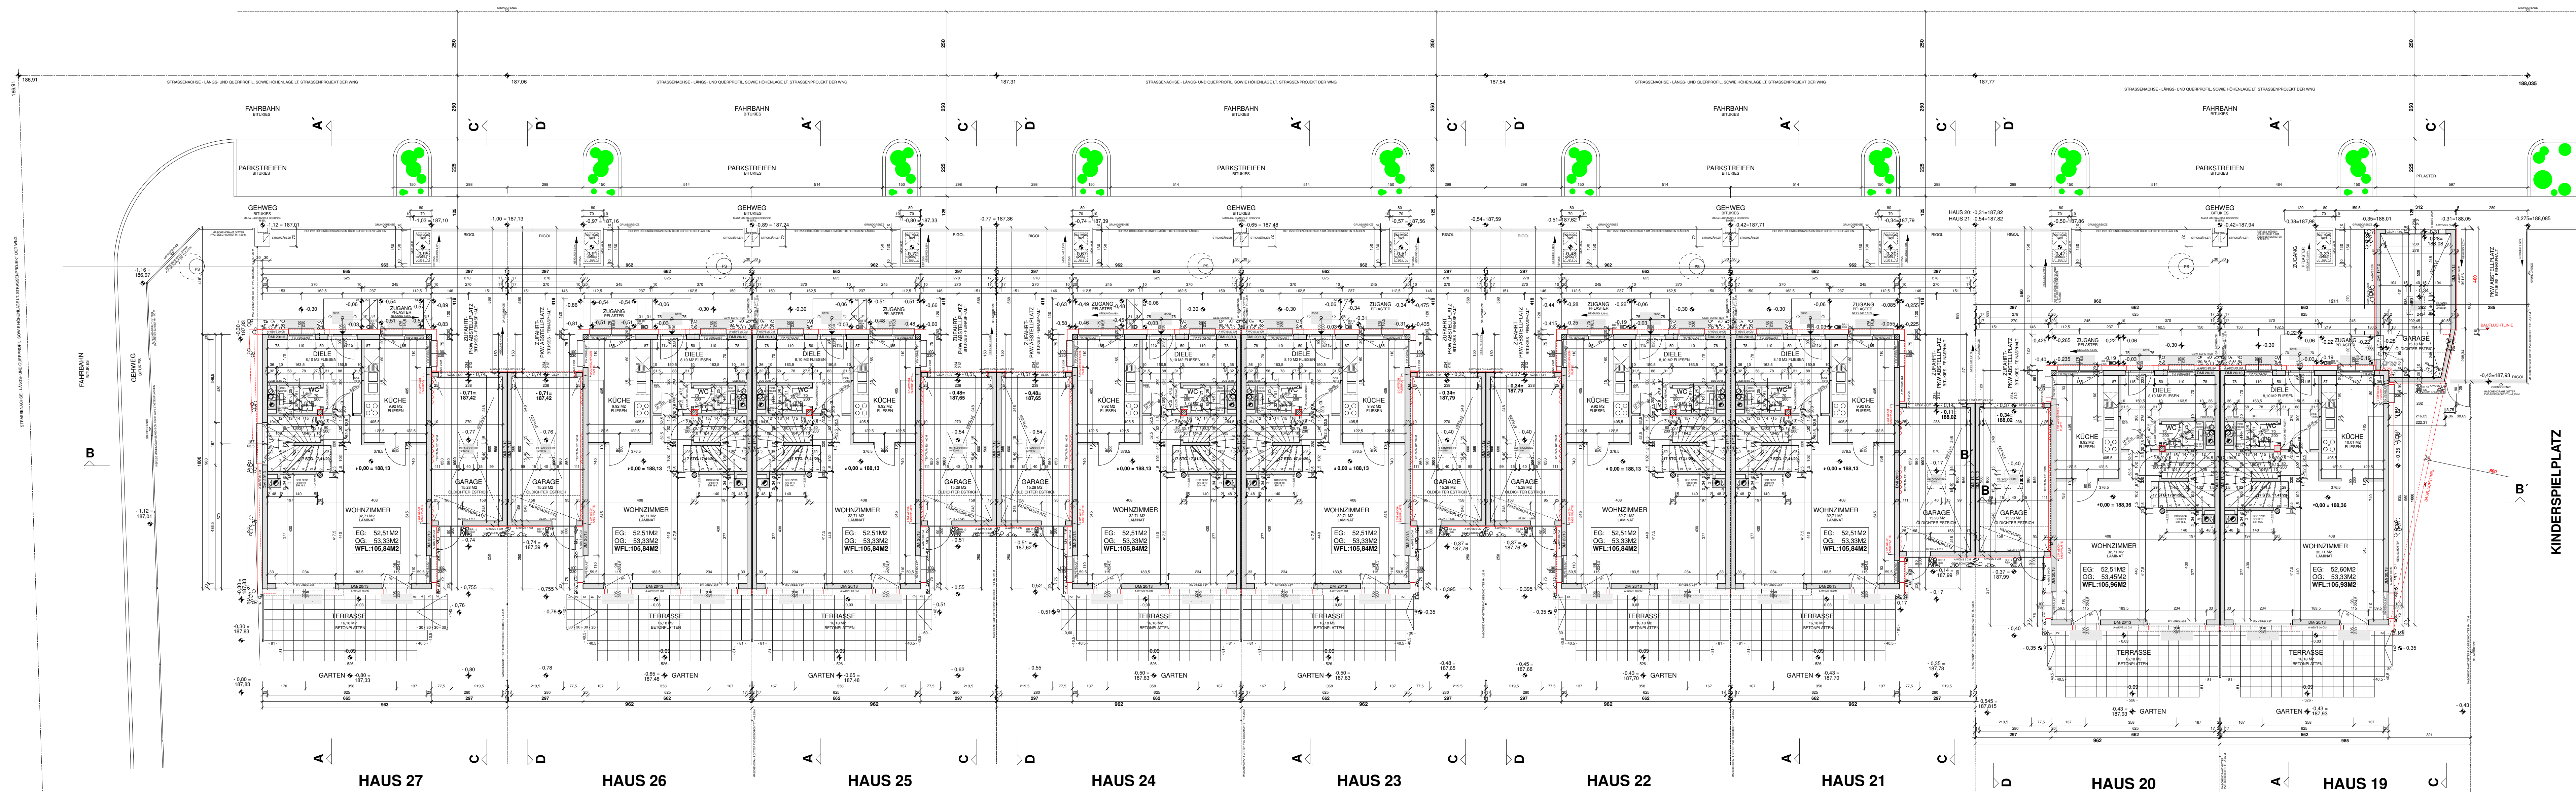


BESTANDSPLAN

ÜBER DIE ERRICHTUNG EINER REIHENHAUSANLAGE MIT
9 REIHENHÄUSERN SAMT GARAGE UND PKW-ABSTELLPLATZ,
IN DER TRUMAUERSTRASSE, AUF DEM GST. 975, EZ 1116
DER KAT. GEM. MÜNCHENDORF

ERDGESCHOSS 1 : 100

GRUNDEIGENTÜMER:	BEHÖRDE:
BAUWERBER:	
PLANVERFASSER:	
 BAUMEISTER ALOIS WALLNER Pöstlgasse 19/16 1230 Wien tel. + fax 01/9800145 e-mail: bm.a.wallner@chello.at	
BAUFÜHRER:	
WIEN, IM NOVEMBER 2008	PL. NR.: MD_D_BEST-03

OBERGESCHOSS

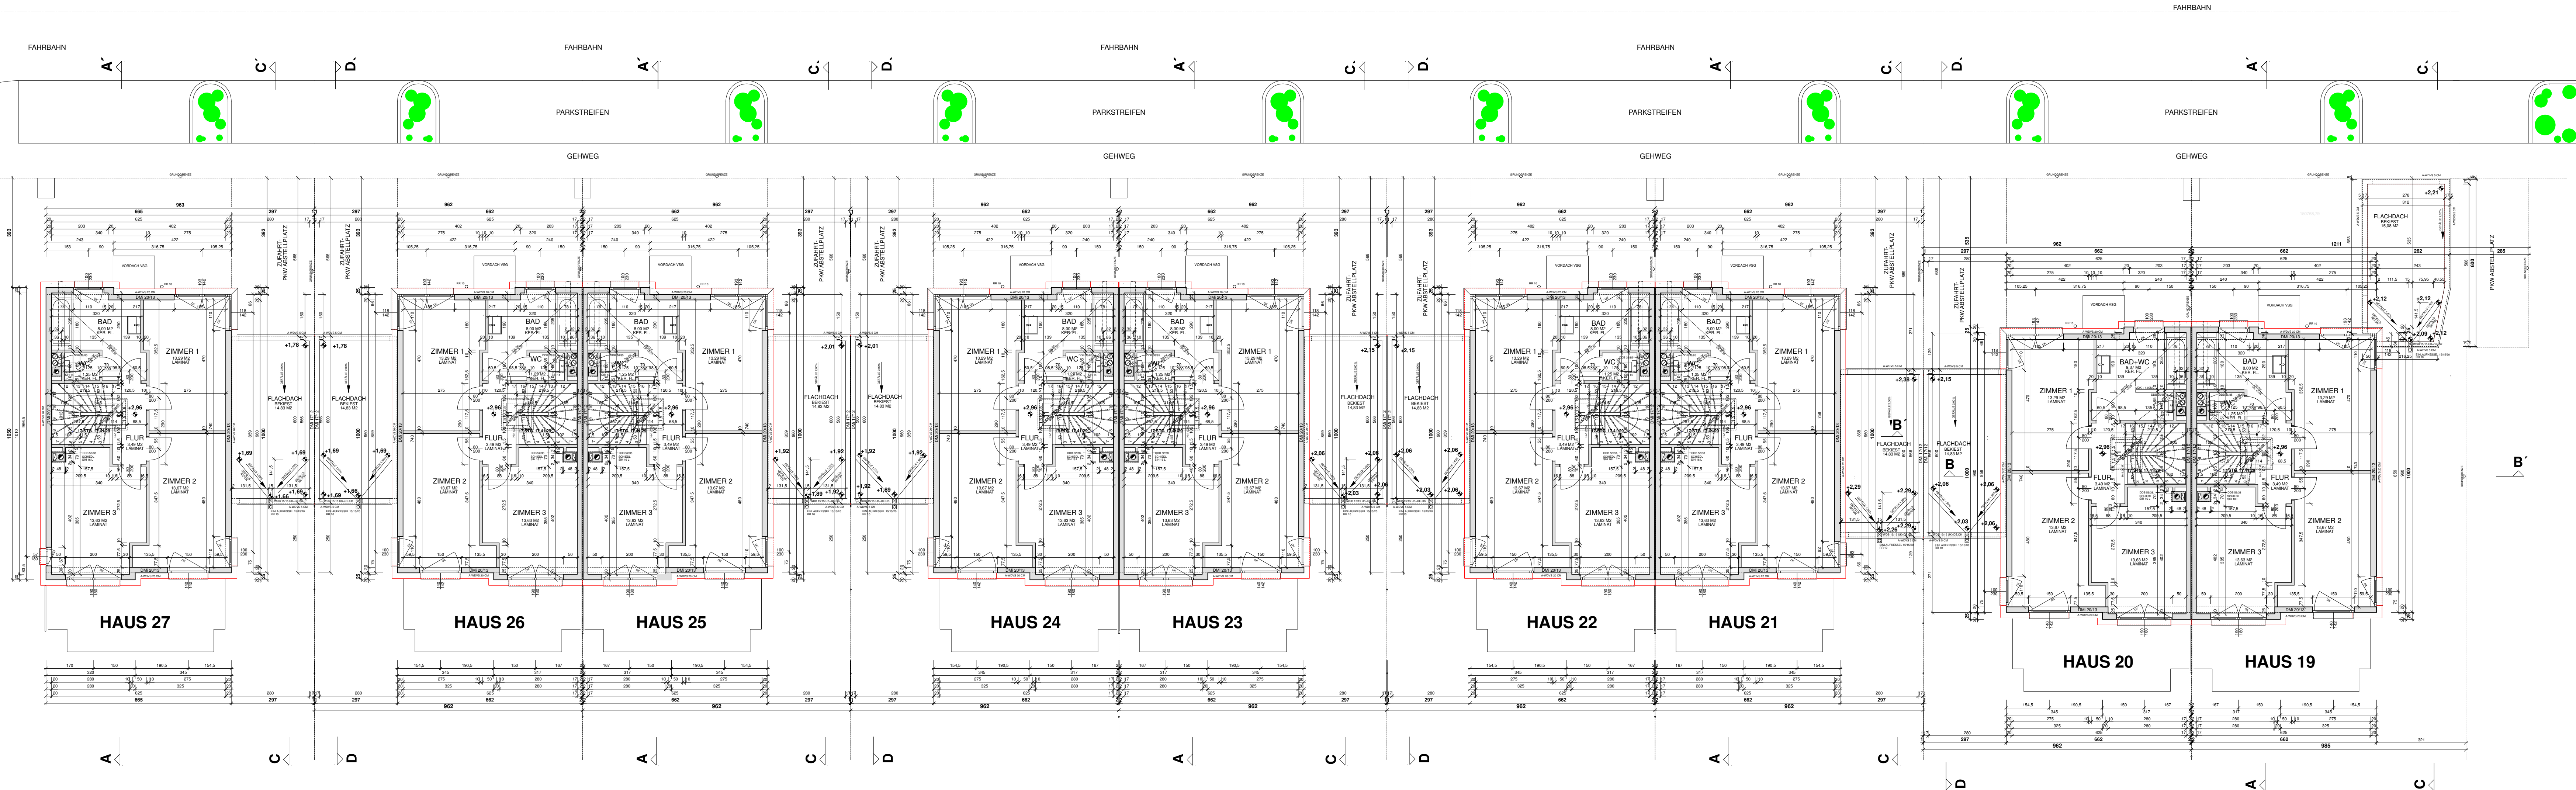

BESTANDSPLAN


ÜBER DIE ERRICHTUNG EINER REIHENHAUSANLAGE MIT
9 REIHENHÄUSERN SAMT GARAGE UND PKW-ABSTELLPLATZ,
IN DER TRUMAUERSTRASSE, AUF DEM GST. 975, EZ 1116
DER KAT. GEM. MÜNCHENDORF

OBERGESCHOSS


1 : 100

GRUNDEIGENTÜMER:	BEHÖRDE:
BAUWERBER:	
PLANVERFASSTER:  BAUMEISTER ALOIS WALLNER Püßlgasse 19/16 1230 Wien tel. + fax 01/9900145 e-mail: bm.a.wallner@chello.at	
BAUFÖHRER:	
WIEN, IM NOVEMBER 2008	PL. NR.: MD_D_BEST-04


S C H N I T T E A - A'

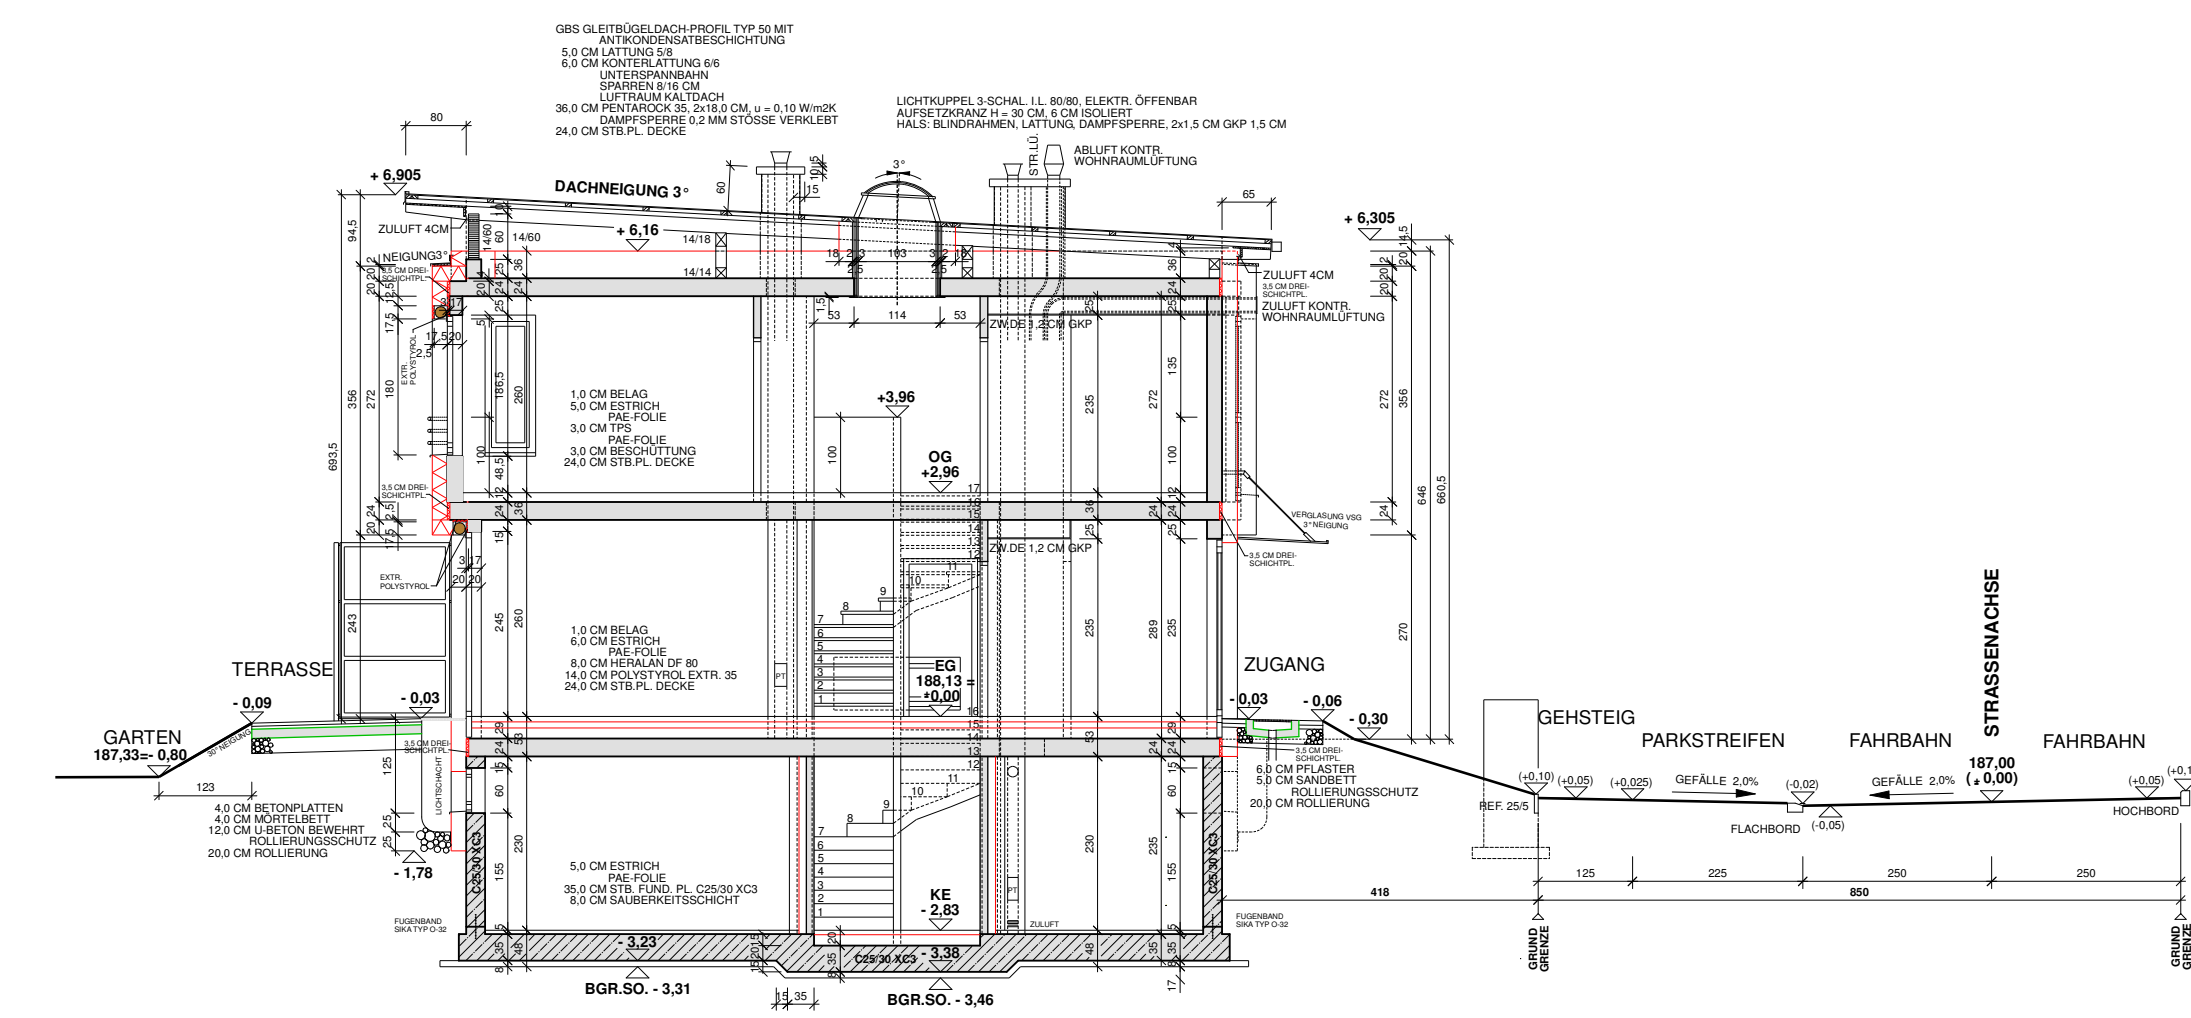


HAUS 27 SCHNITT A-A

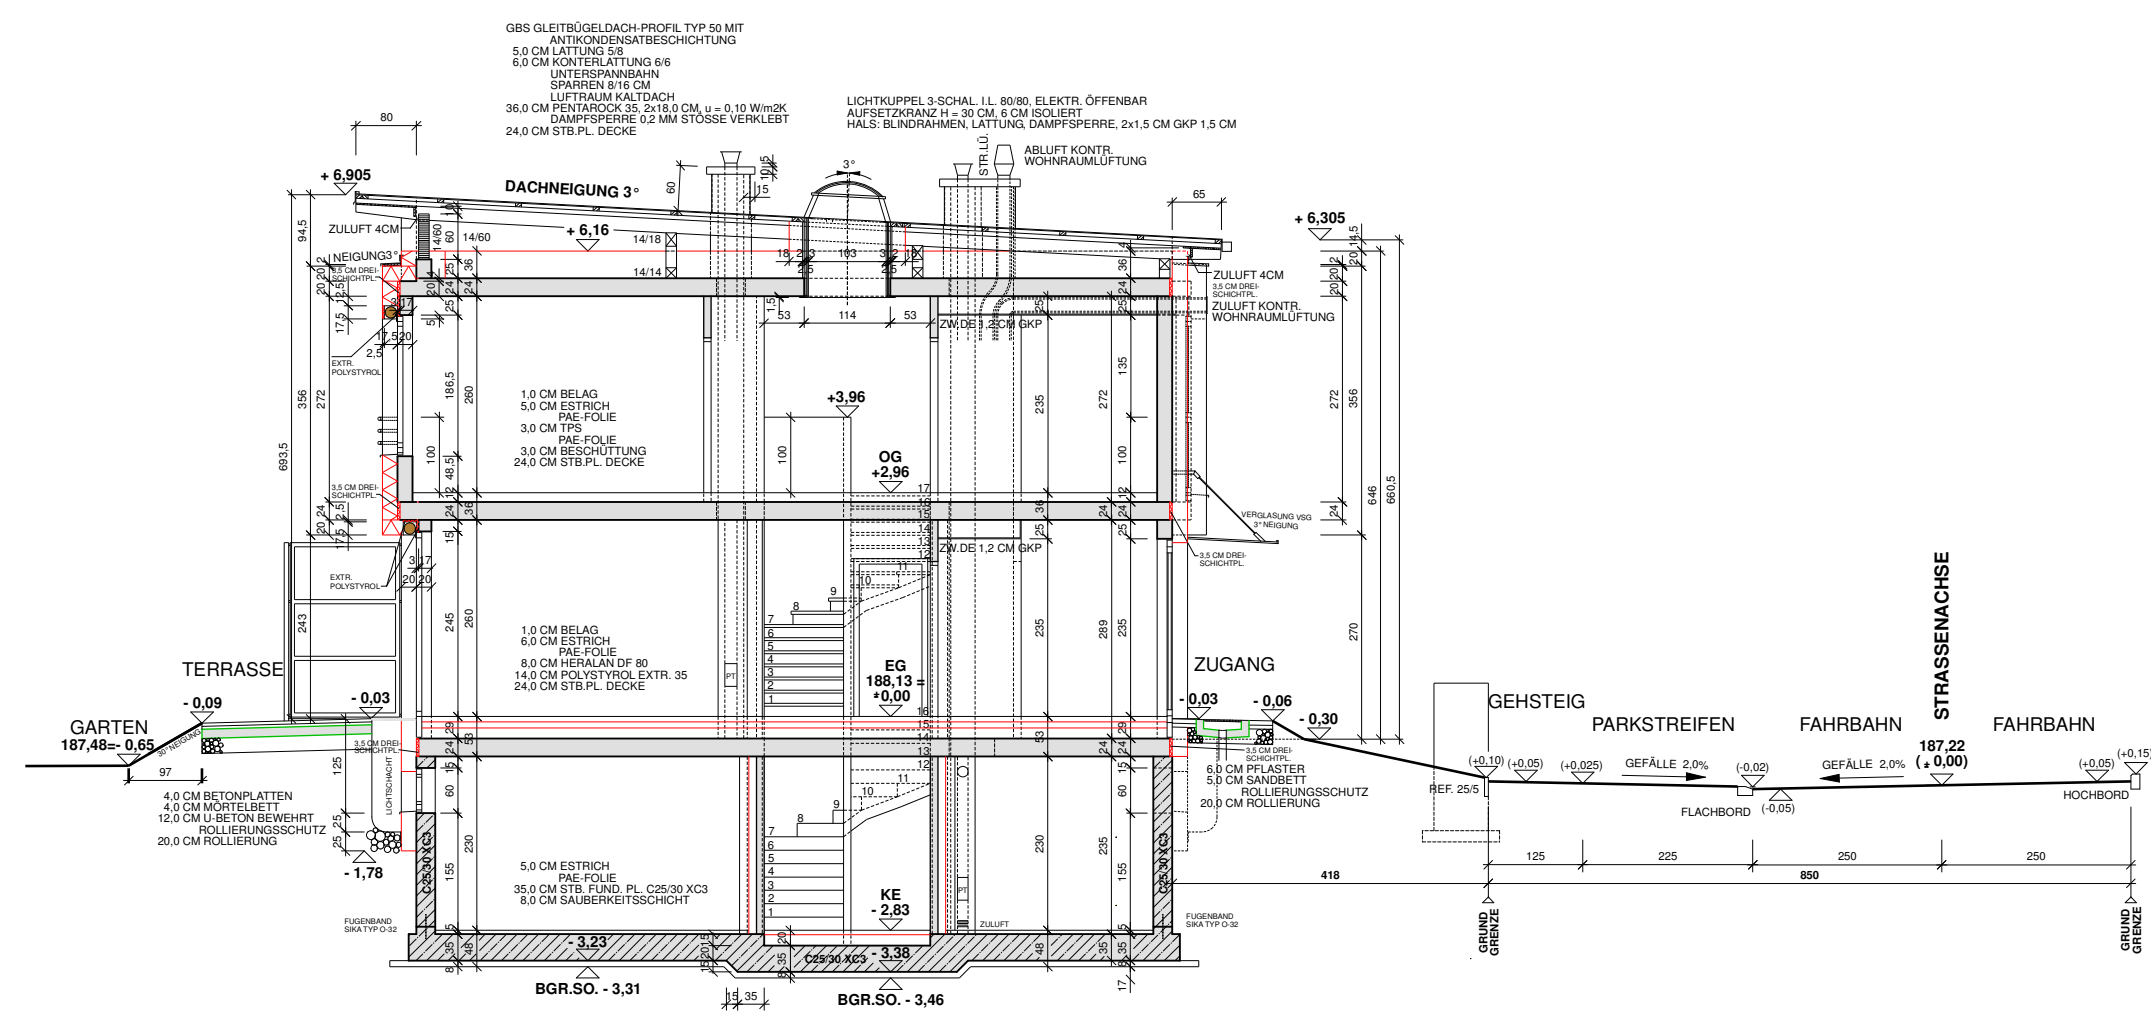


HAUS 25 SCHNITT A-A

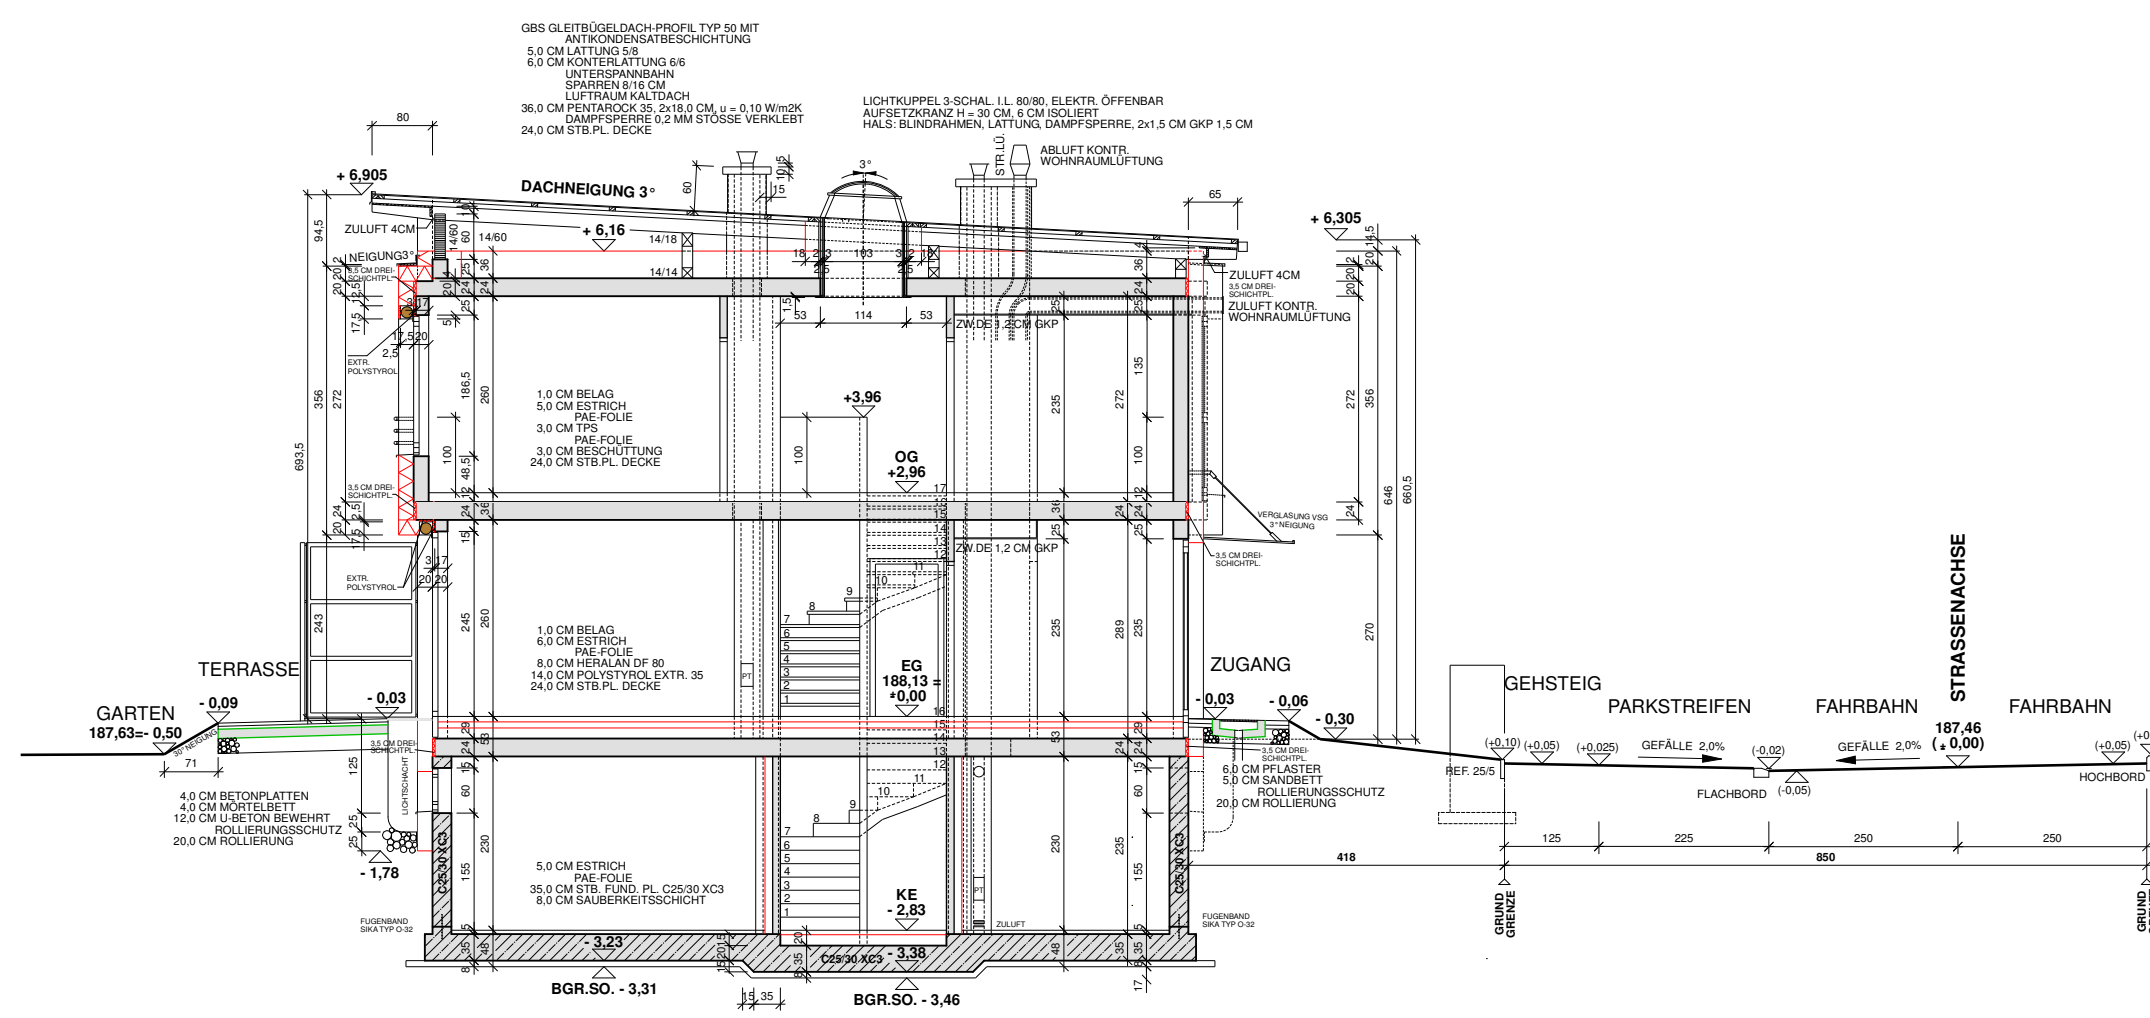

HAUS 23 SCHNITT A-A'

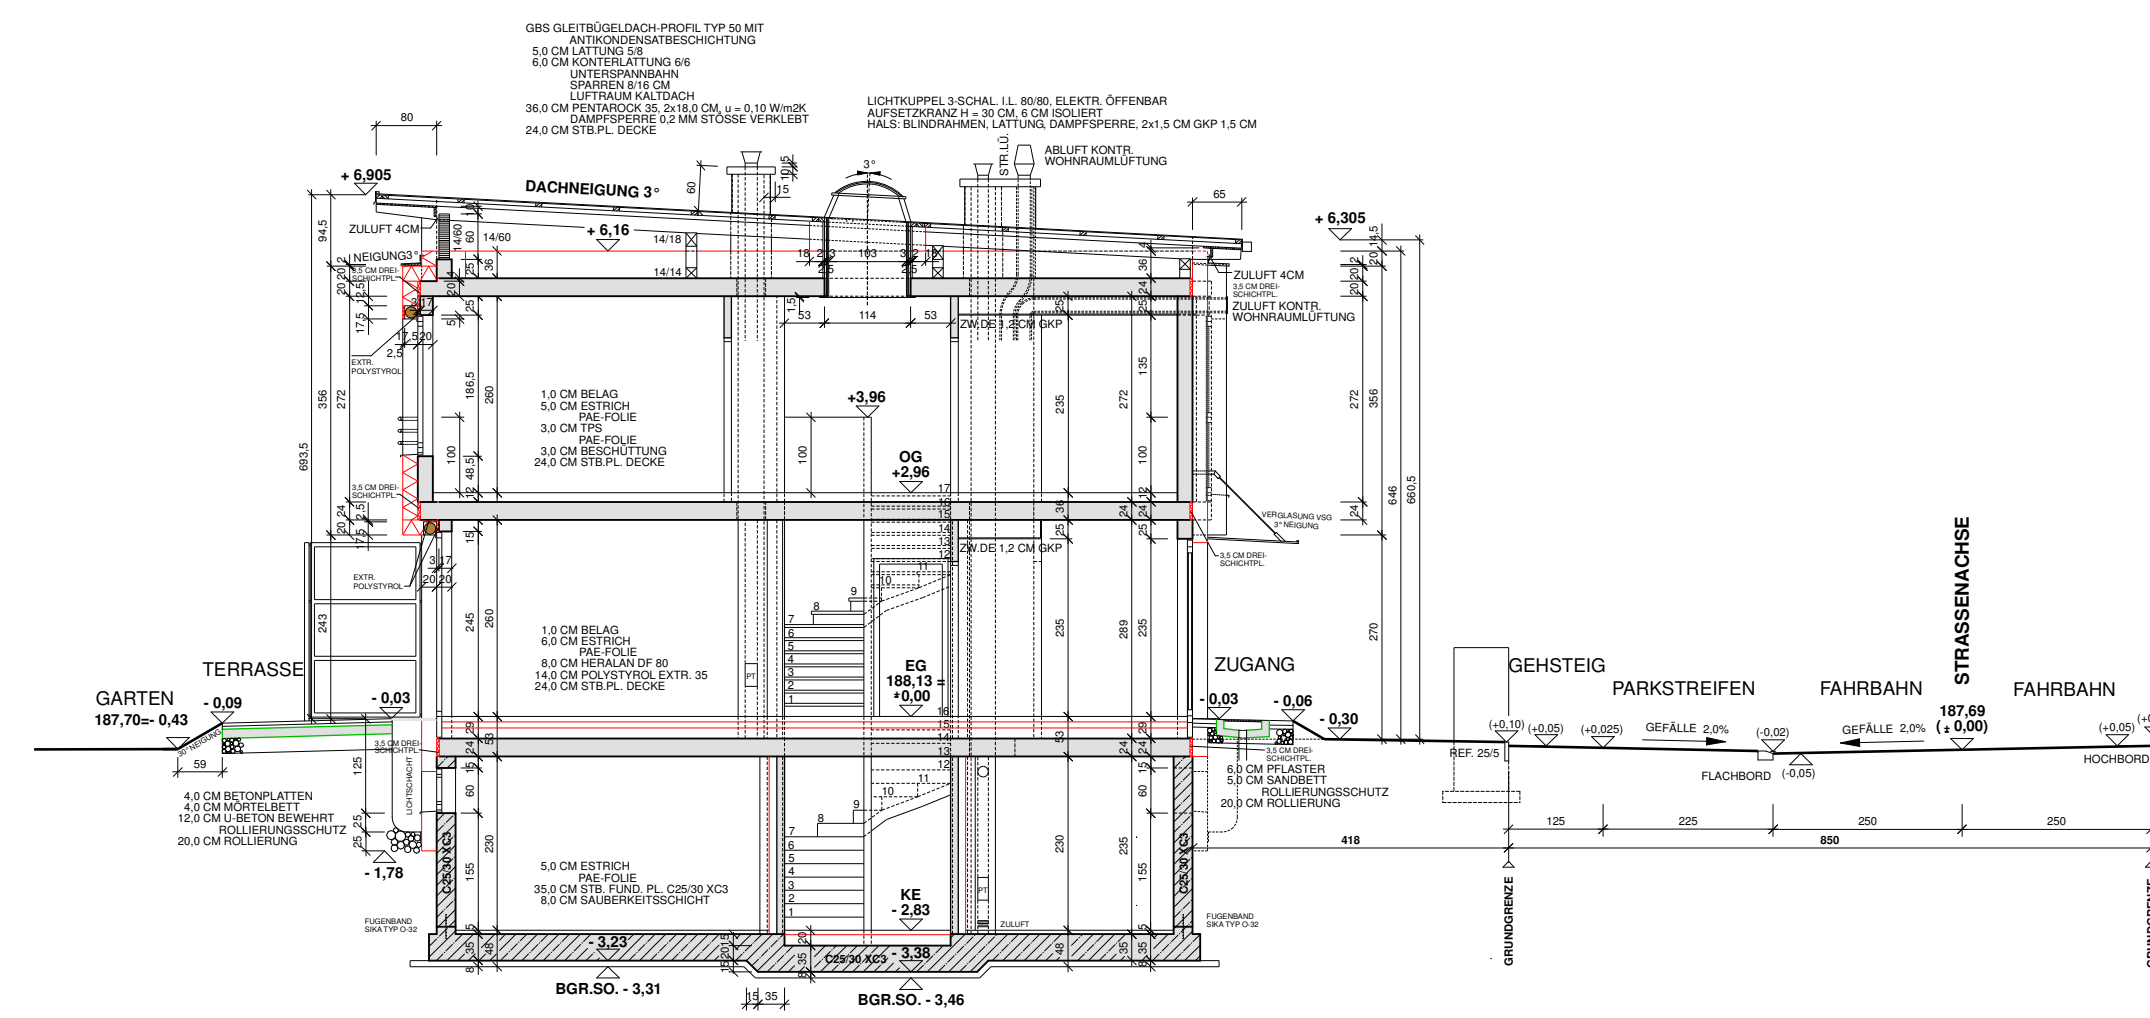

HAUS 21 SCHNITT A-A'

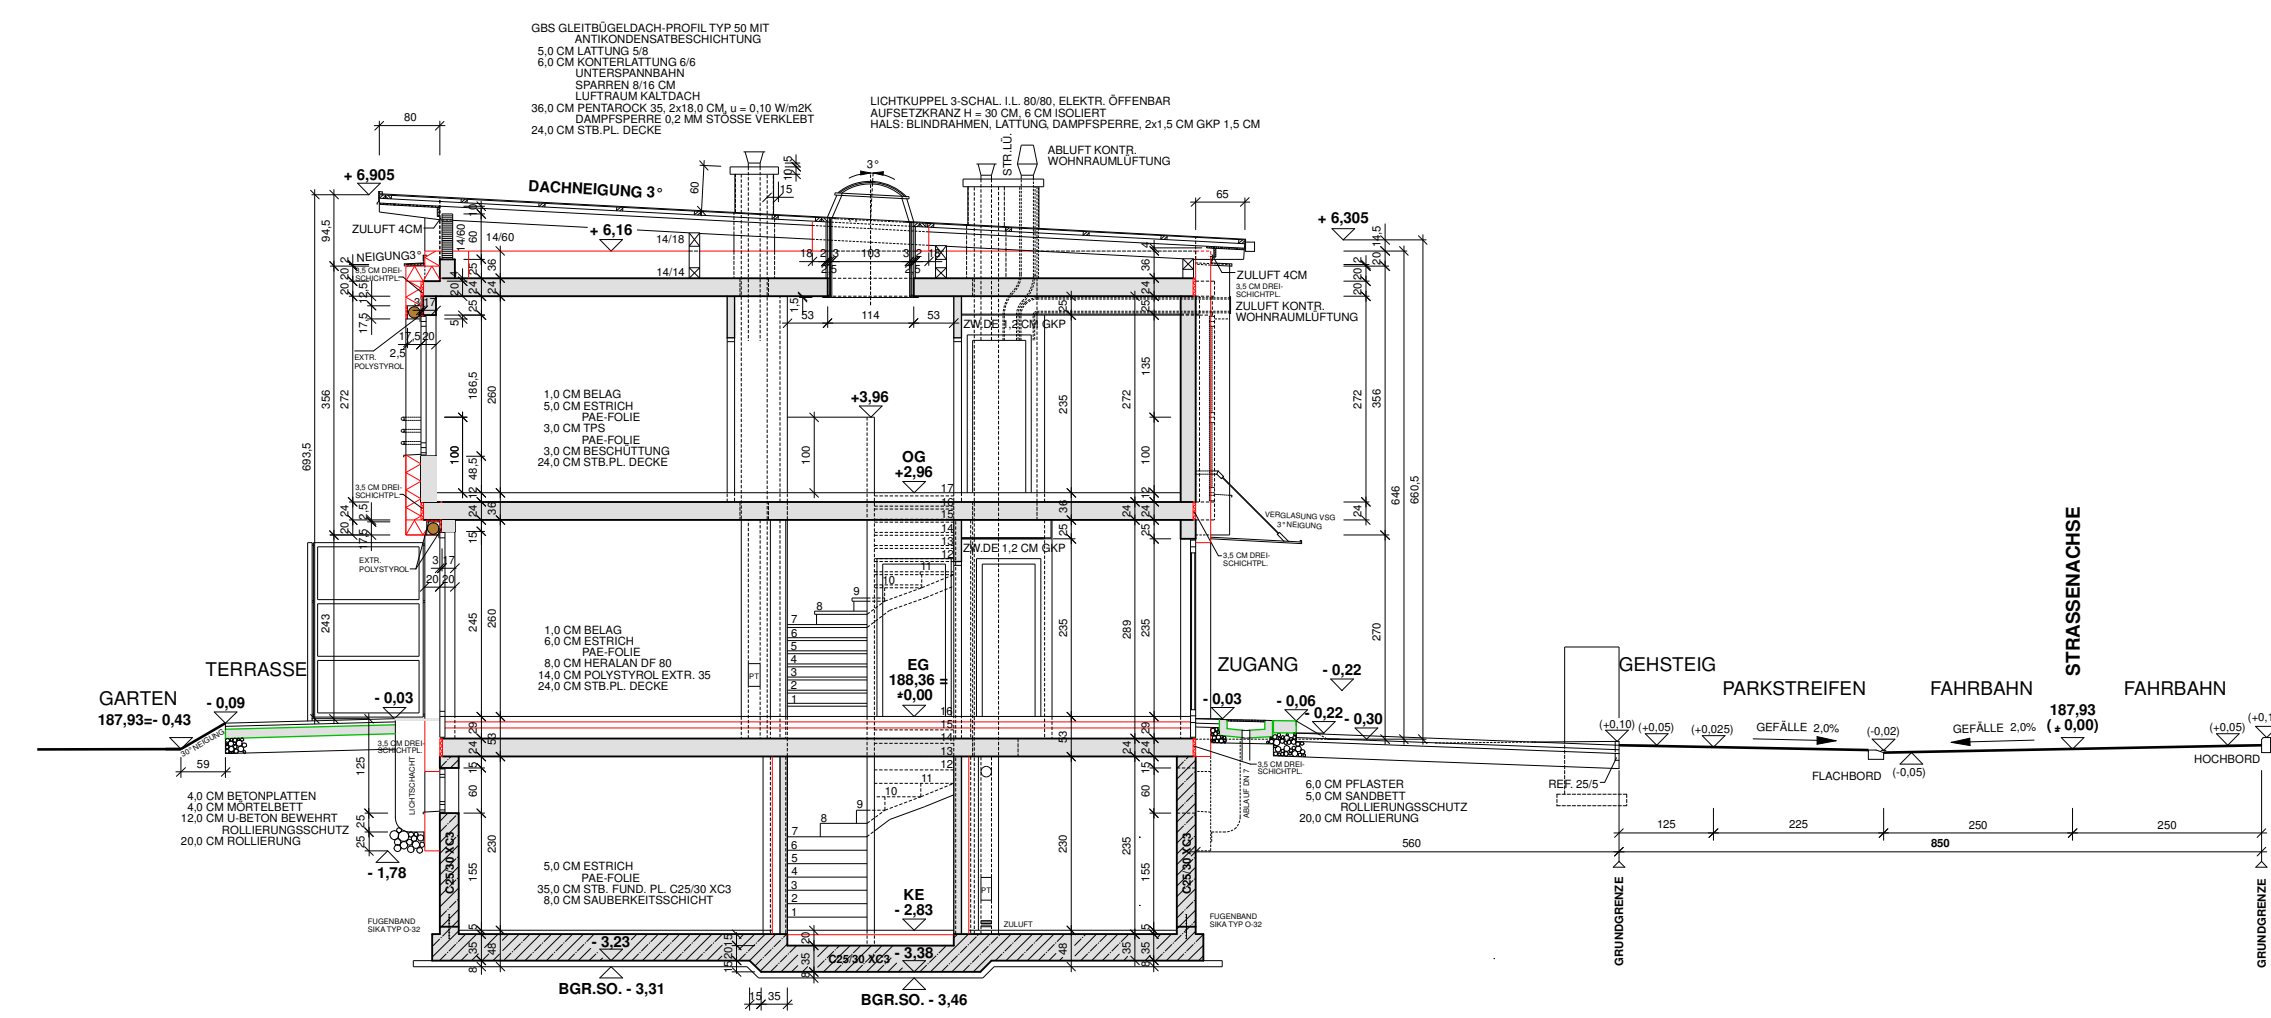


HAUS 19 SCHNITT A-A'

BESTANDSPLAN

ÜBER DIE ERRICHTUNG EINER REIHENHAUSANLAGE MIT
9 REIHENHÄUSERN SAMT GARAGE UND PKW-ABSTELLPLATZ,
IN DER TRUMAUERSTRASSE, AUF DEM GST. 975, EZ 1116
DER KAT. GEM. MÜNCHENDORF

S C H N I T T B - B'

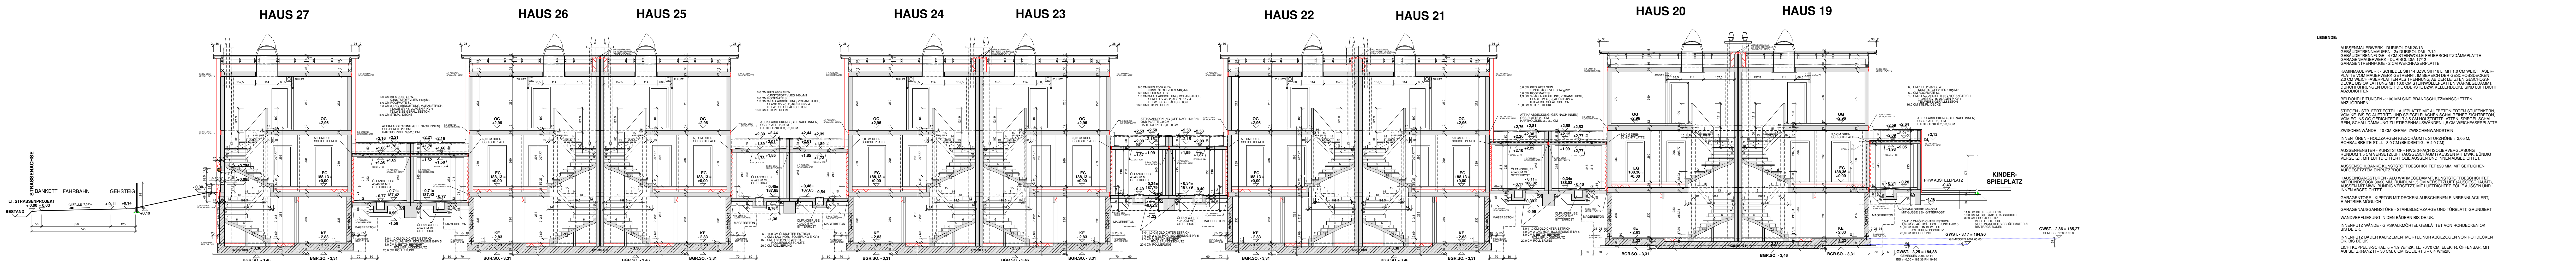

SCHNITT B-B

SCHNITT B-B

SCHNITT B-B'


SCHNITT B-B

SCHNITT B-B'

[illegible]

GRUNDEIGENTÜMER:	BEHÖRDE:
BAUWERBER:	
PLANVERFASSTER: BAUMEISTER ALOIS WALLNER Pilsgrasse 19/1G 1230 Wien tel. + fax 01/9900145 e-mail: bm.a.wallner@chello.at BAUFÜHRER:	
WIEN, IM NOVEMBER 2008	PL_NR.: MD_O_BEST-05


A N S I C H T - S Ü D

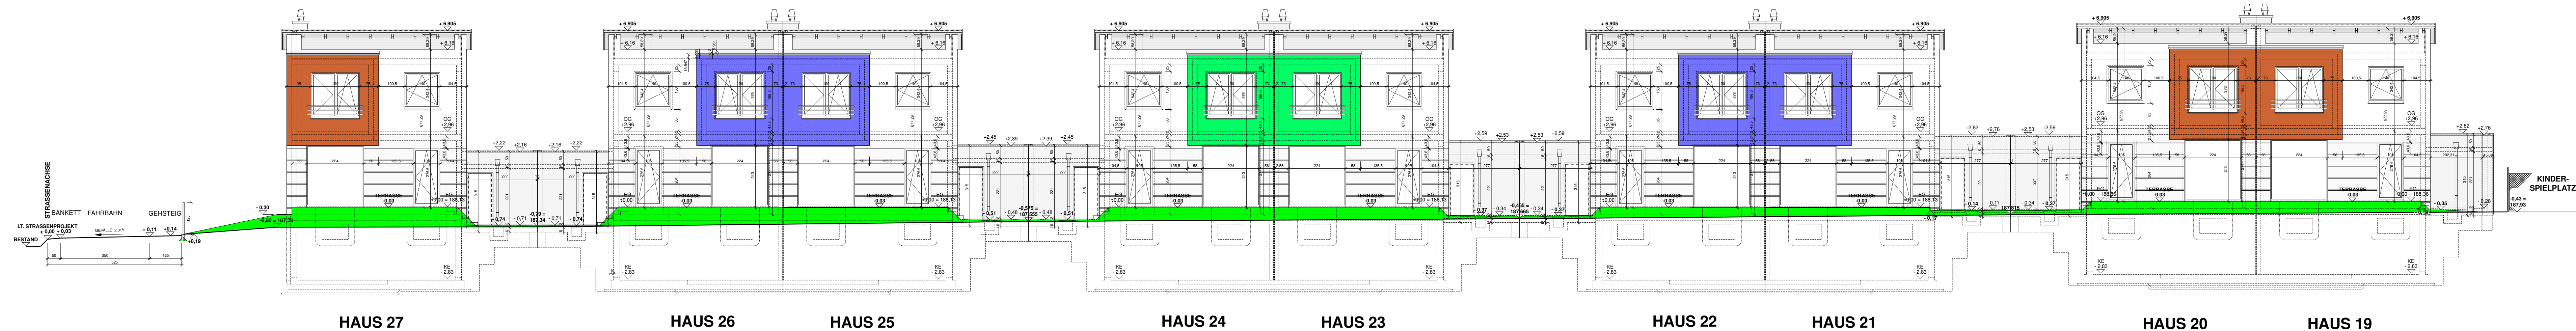

B E S T A N D S P L A N

ÜBER DIE ERRICHTUNG EINER REIHENHAUSANLAGE MIT
9 REIHENHÄUSERN SAMT GARAGE UND PKW-ABSTELLPLATZ,
IN DER TRUMAUERSTRASSE, AUF DEM GST. 975, EZ 1116
DER KAT. GEM. MÜNCHENDORF

A N S I C H T - N O R D

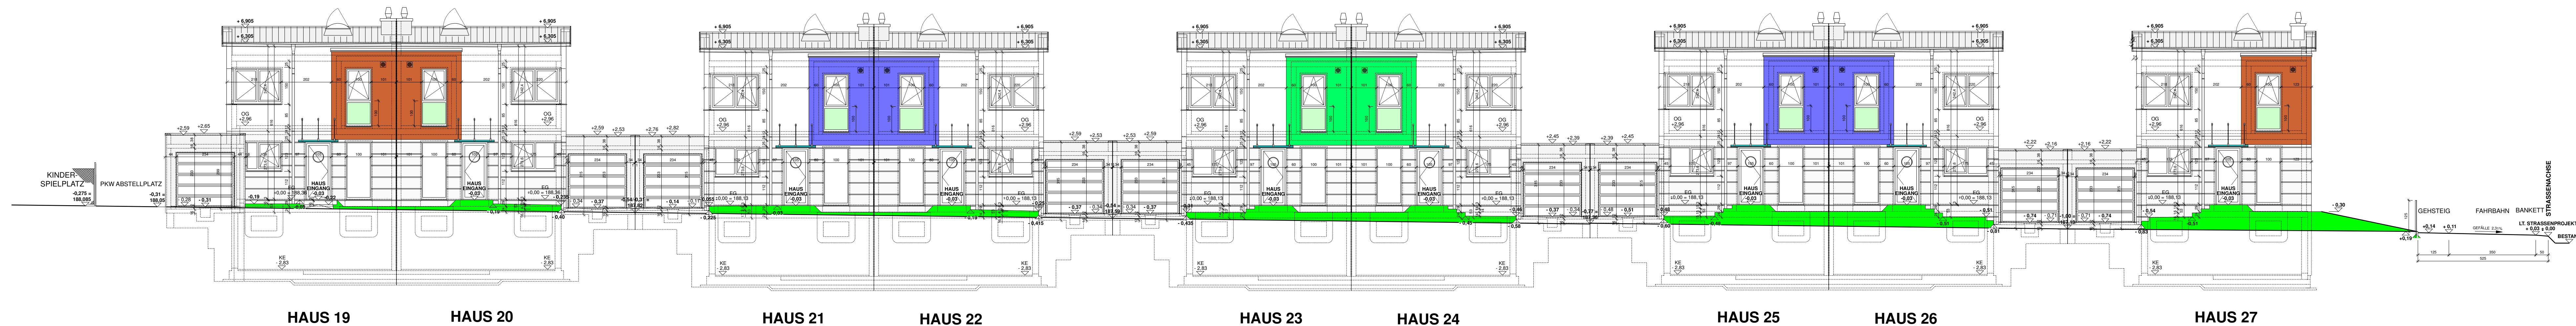


ANSICHT SÜD, ANSICHT NORD


1 : 100

GRUNDEIGENTÜMER:	BEHÖRDE:
BAUWERBER:	
PLANVERFASSTER:	
 BAUMEISTER ALOIS WALLNER Pölgasse 19/16 1230 Wien tel. + fax 01/9900145 e-mail: bm.a.wallner@chello.at	
BAUFÜHRER:	
WIEN, IM NOVEMBER 2008	PL. NR.: MD_0_BEST-06


A N S I C H T - O S T, S C H N I T T C - C'

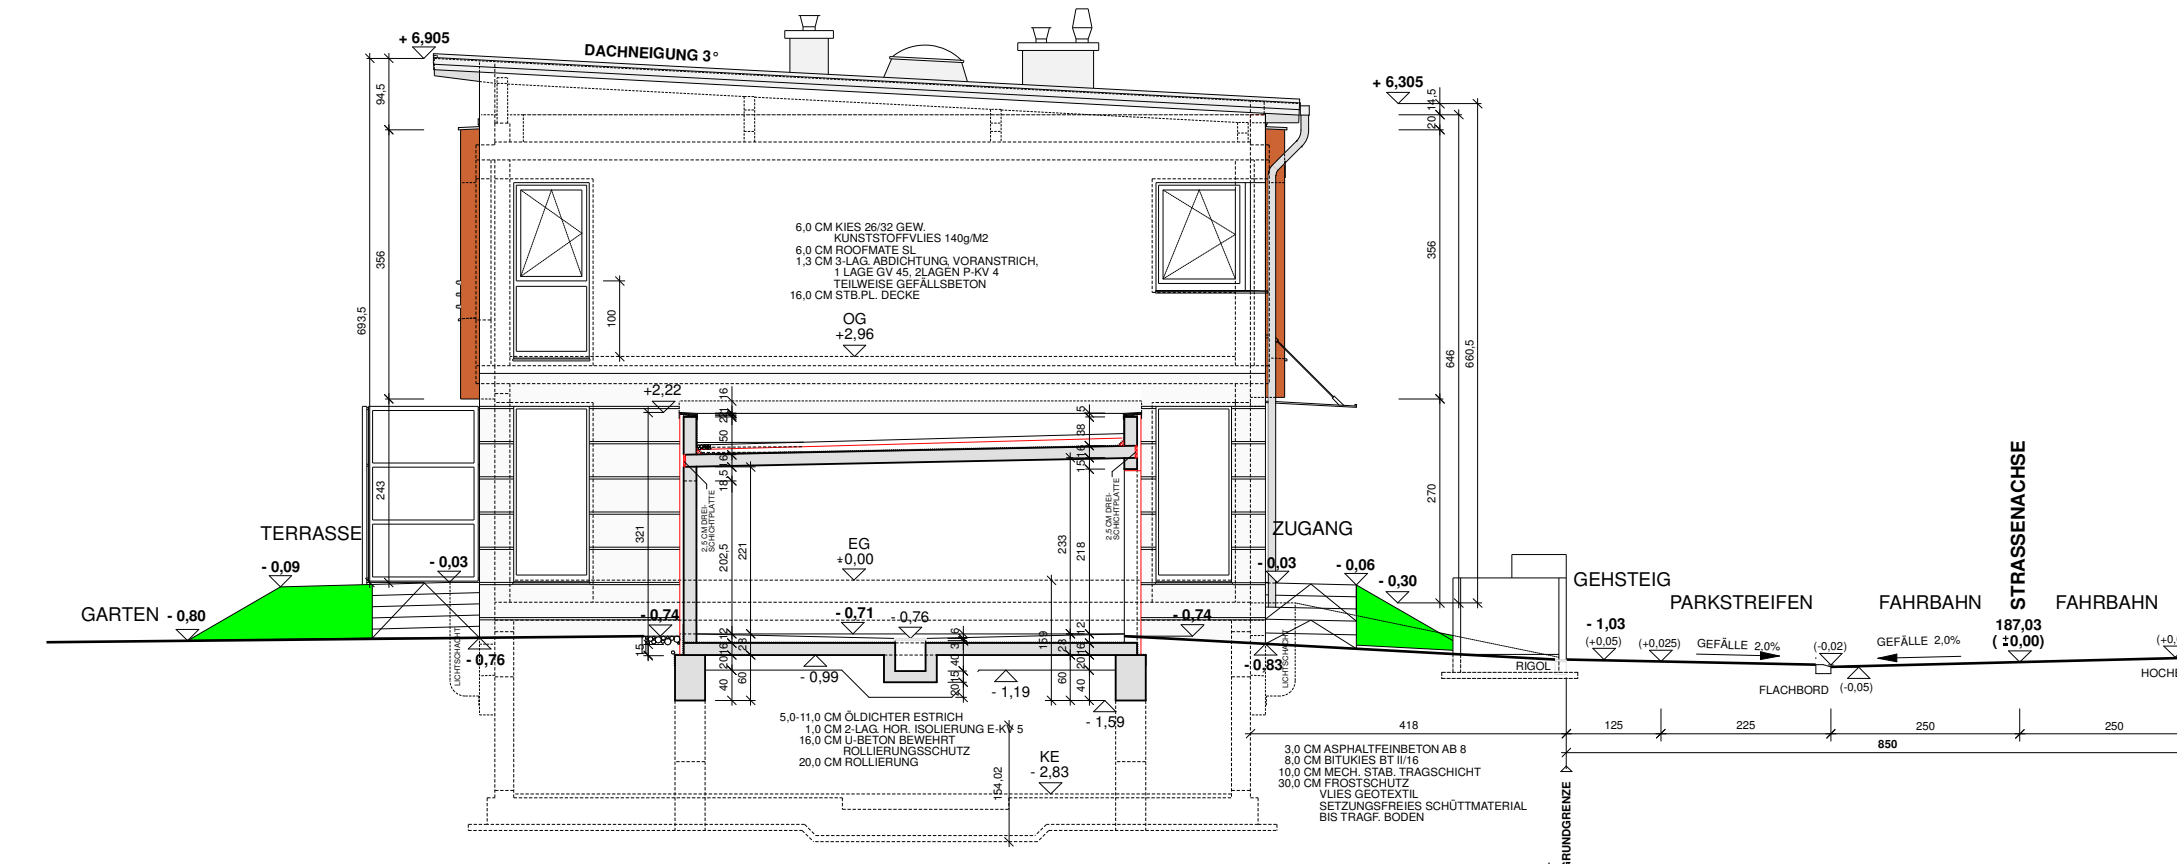


HAUS 27

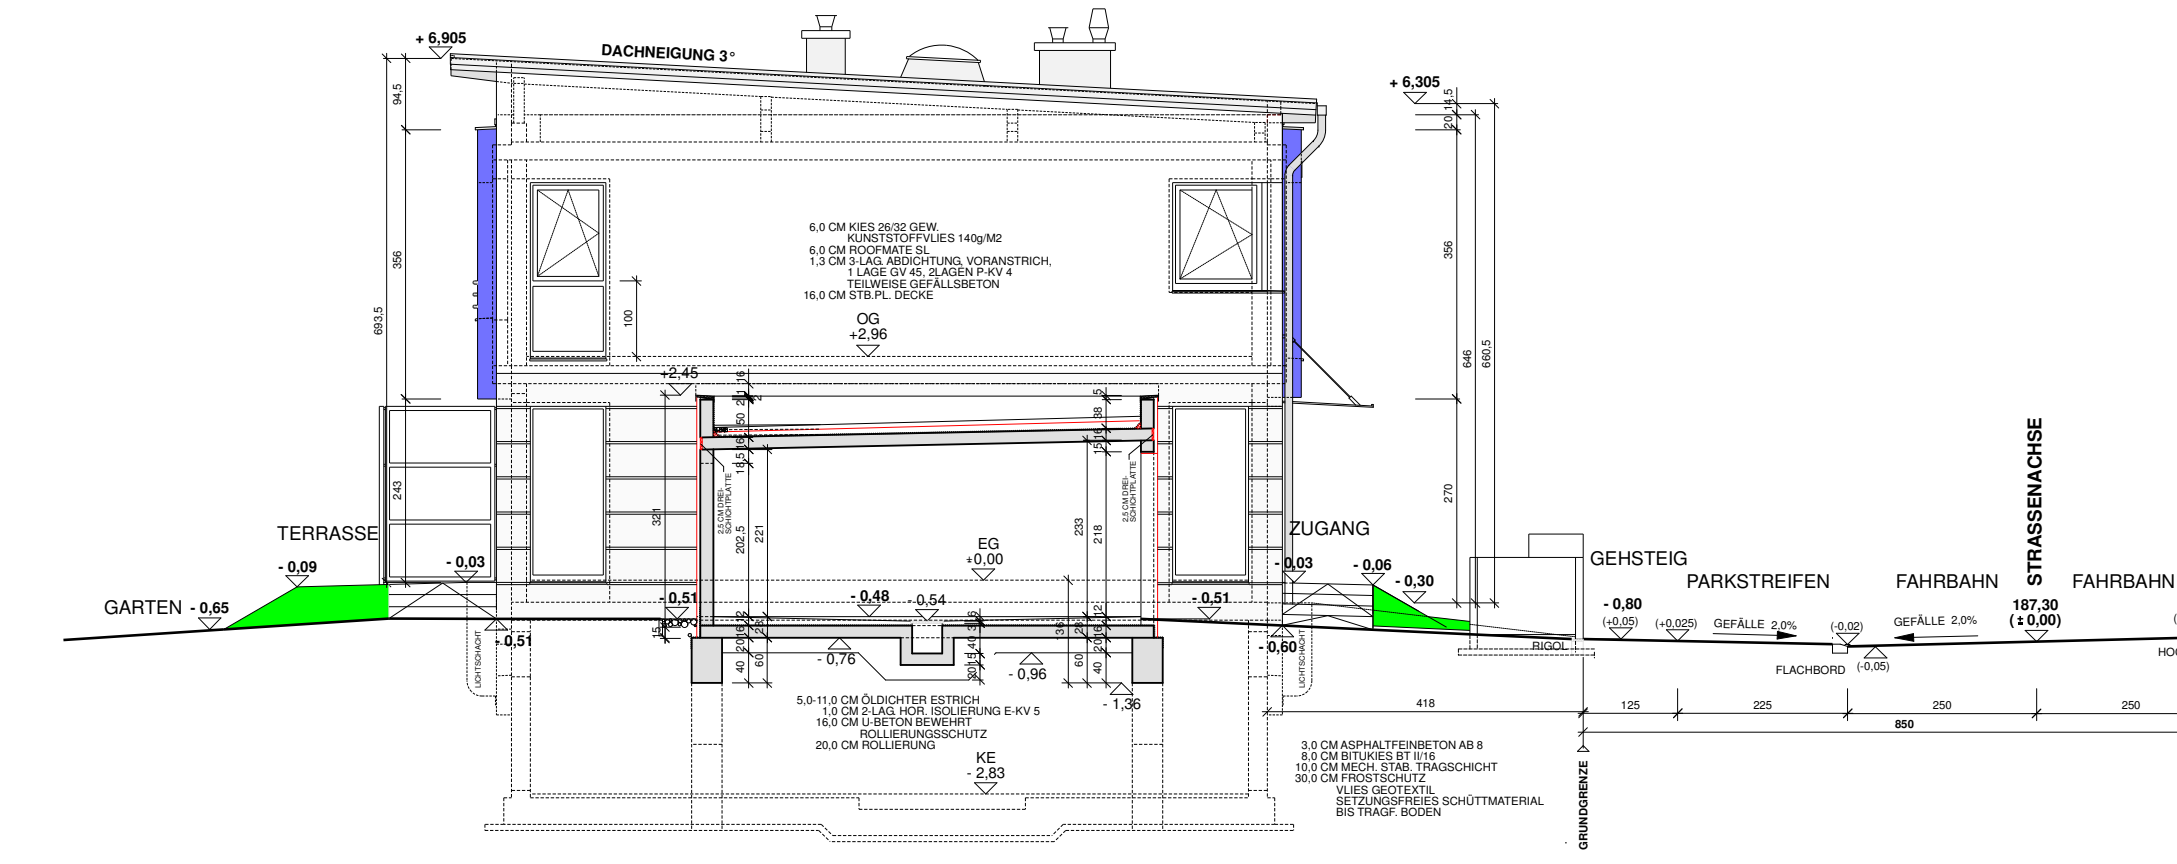


HAUS 25

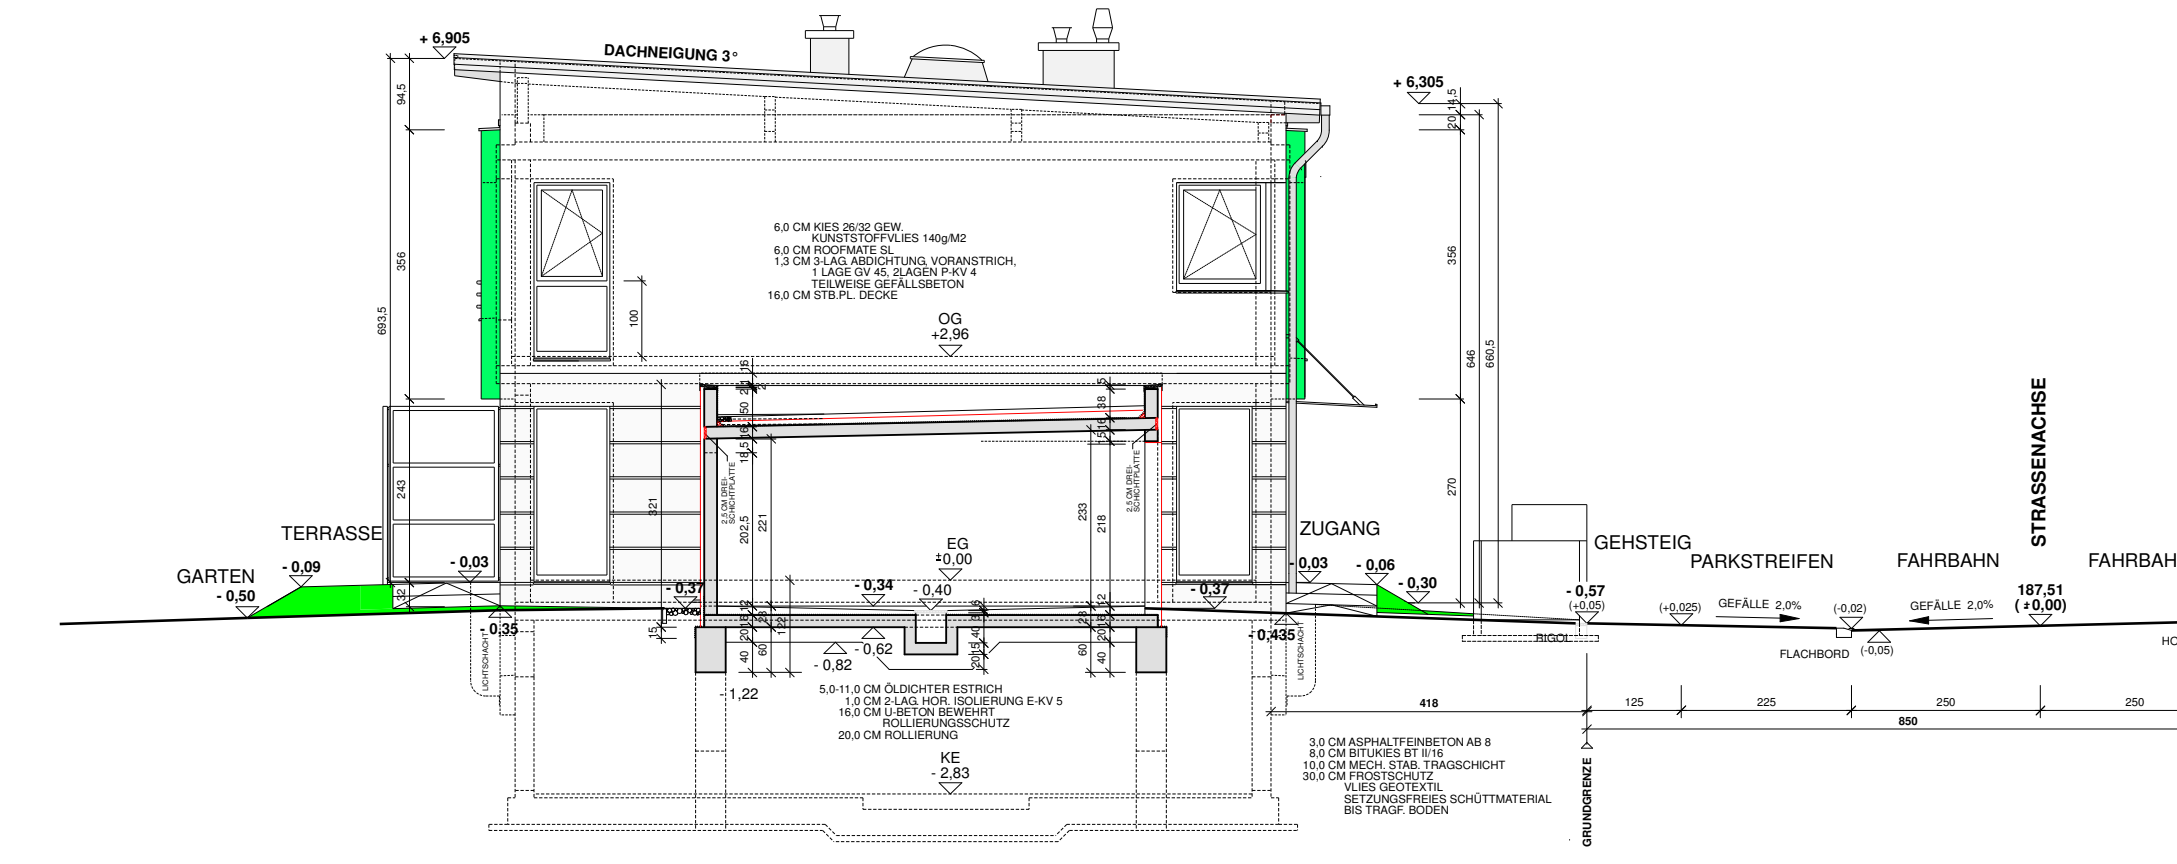

HAUS 23

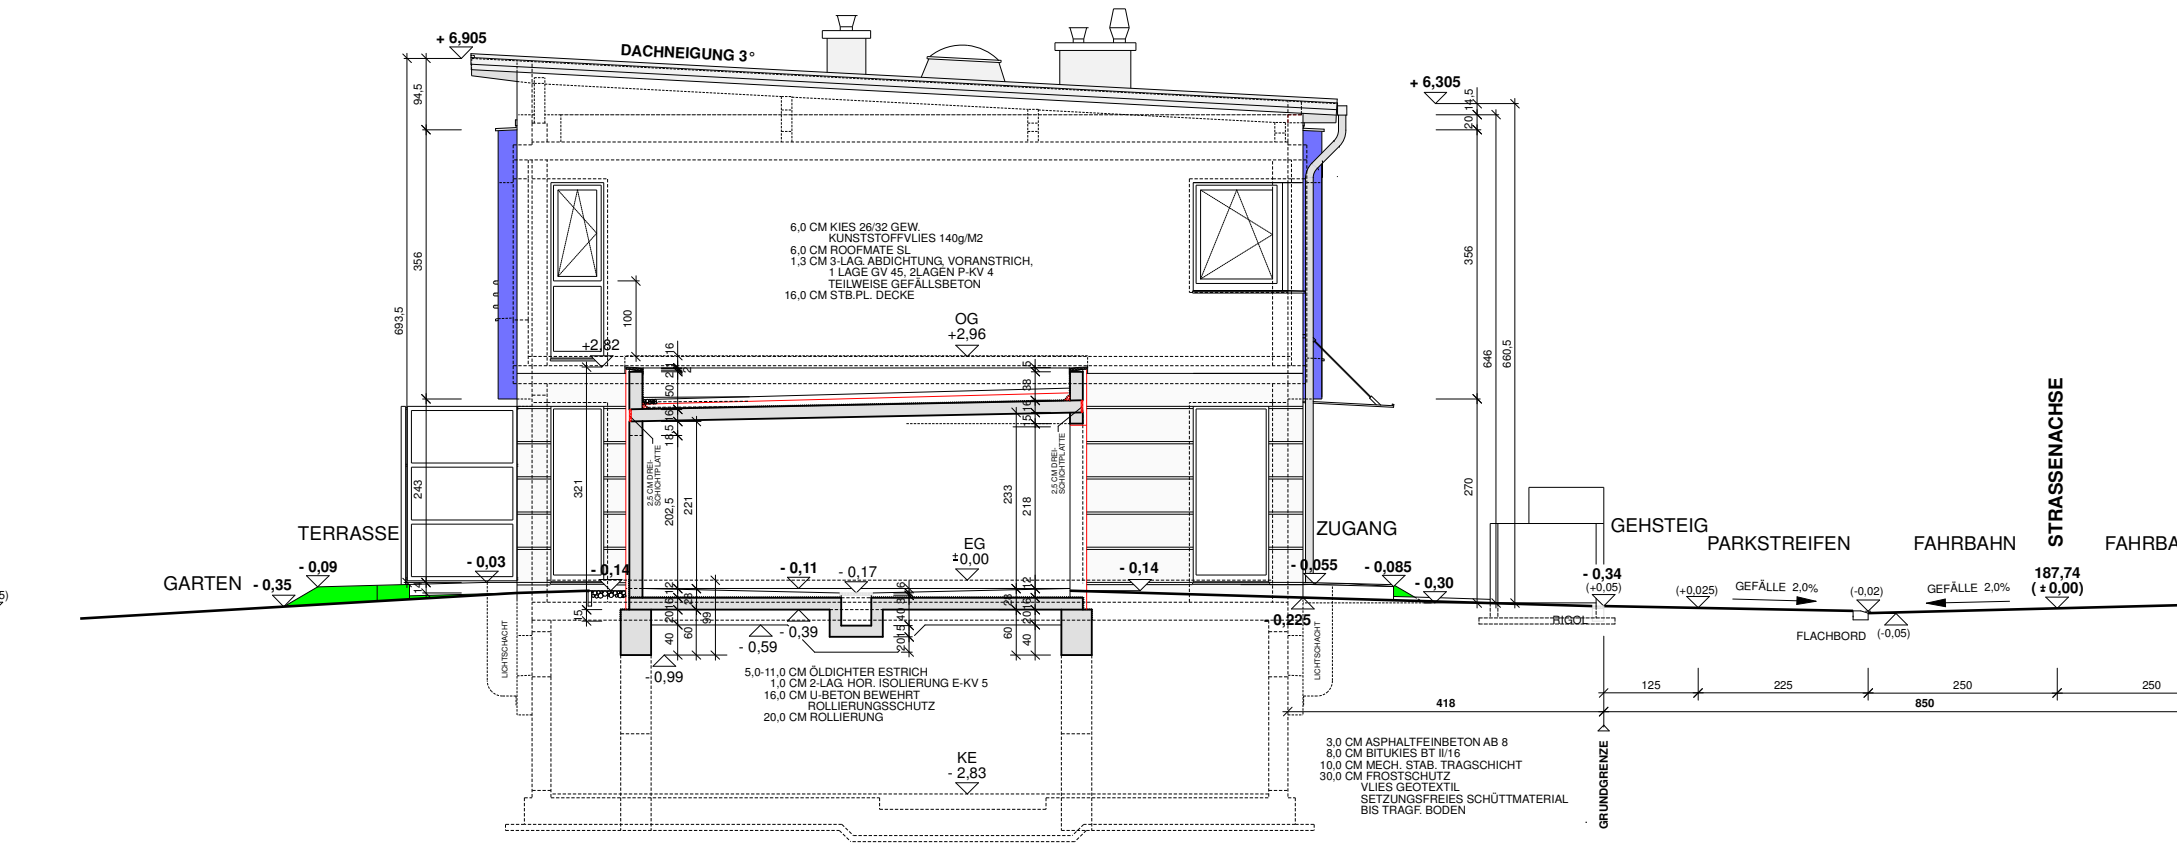

HAUS 21

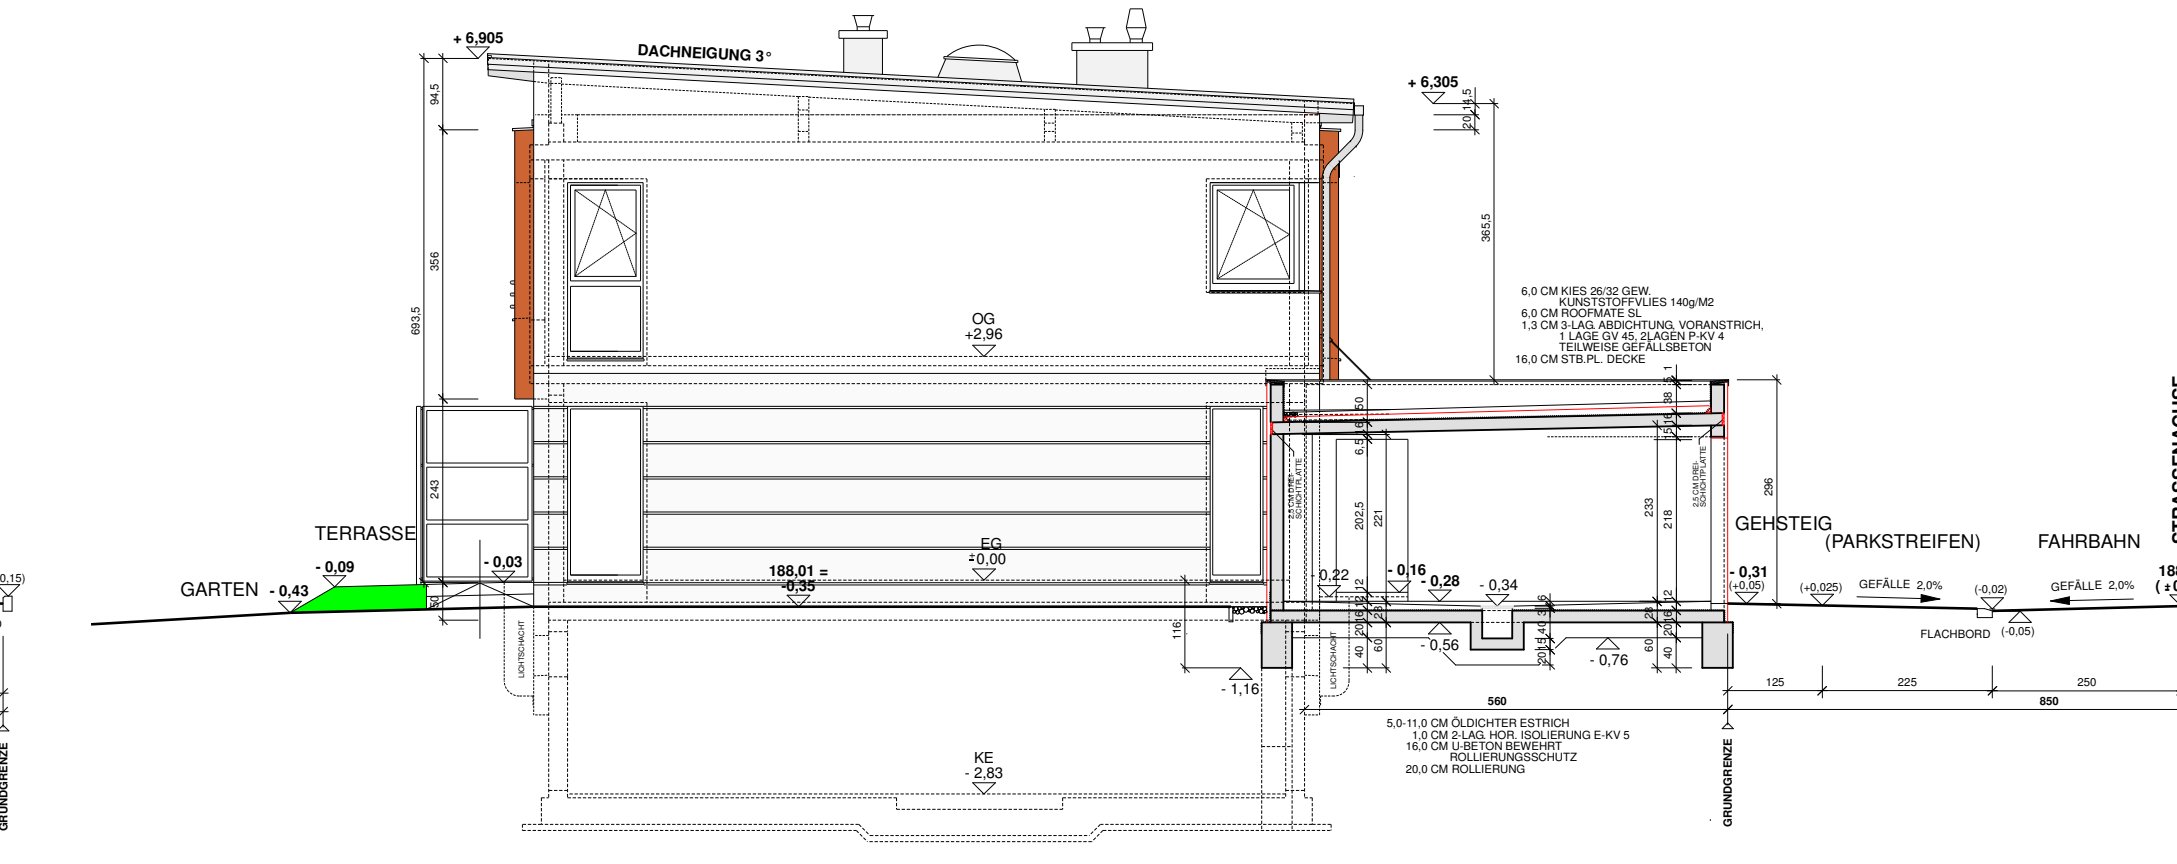


HAUS 19


B E S T A N D S P L A N

ÜBER DIE ERRICHTUNG EINER REIHENHAUSANLAGE MIT
9 REIHENHÄUSERN SAMT GARAGE UND PKW-ABSTELLPLATZ,
IN DER TRUMAUERSTRASSE, AUF DEM GST. 975, EZ 1116
DER KAT. GEM. MÜNCHENDORF


A N S I C H T - W E S T, S C H N I T T D - D'

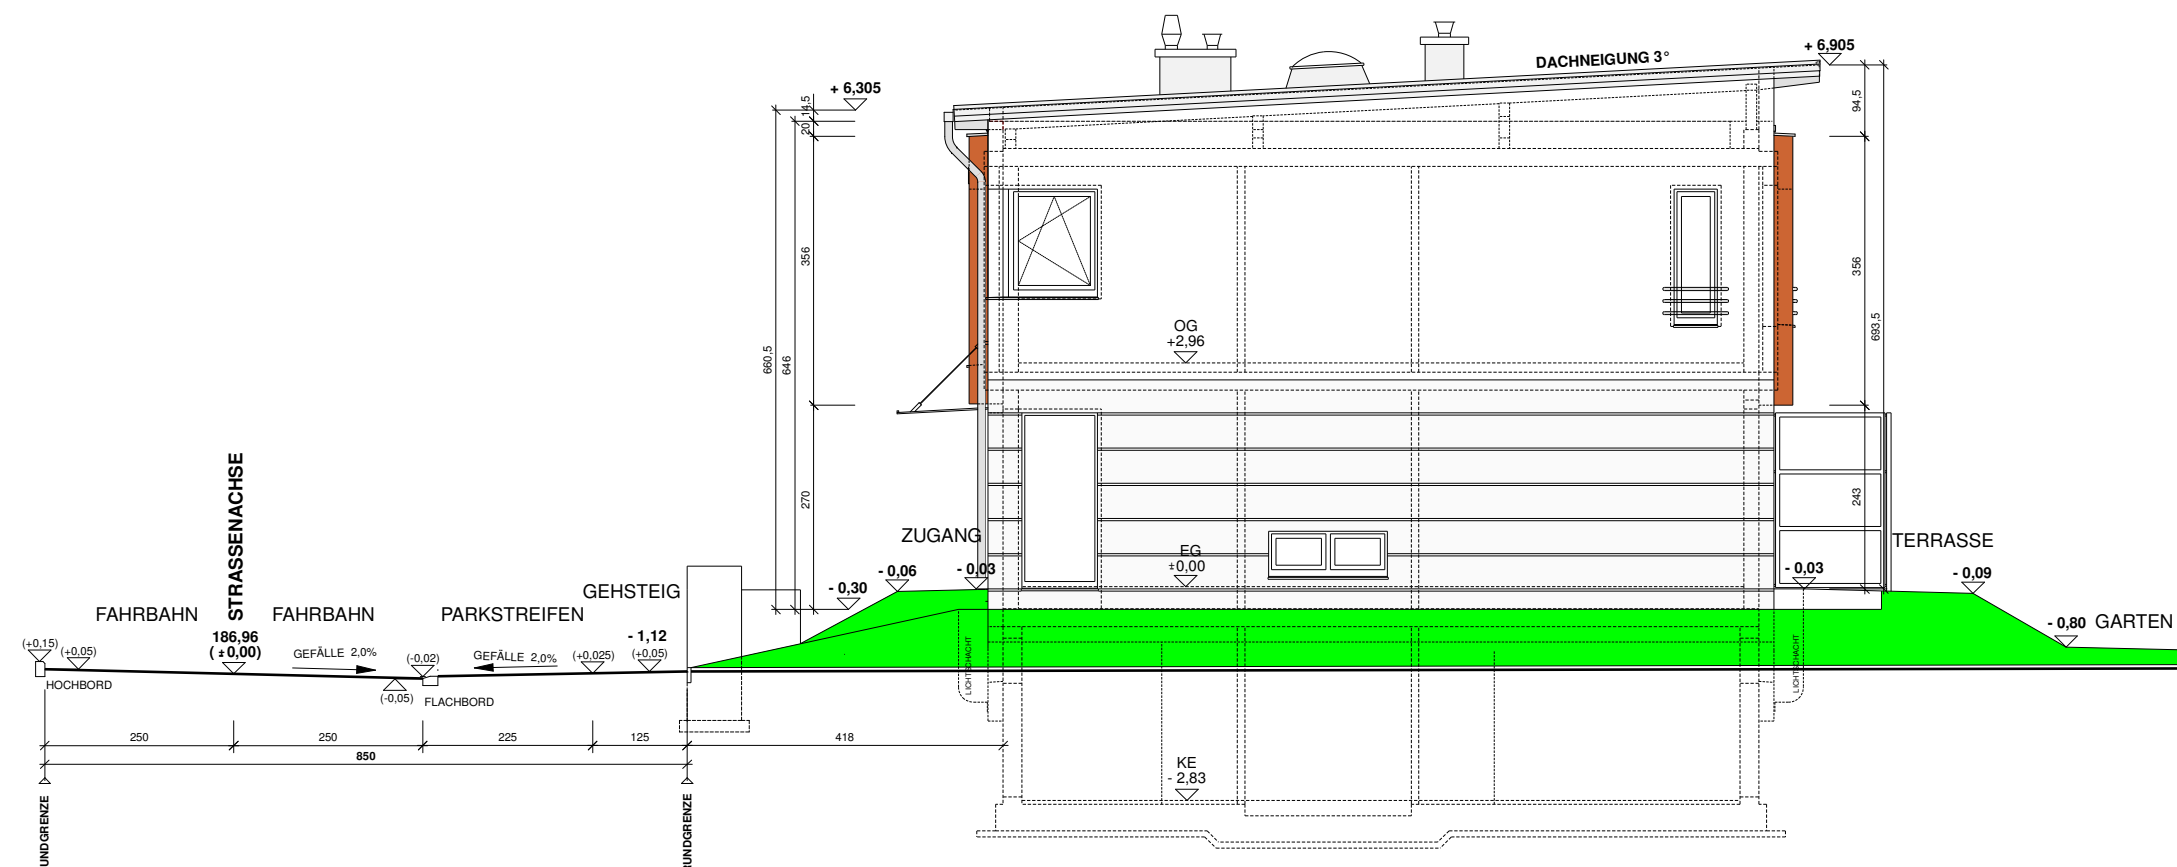


HAUS 27

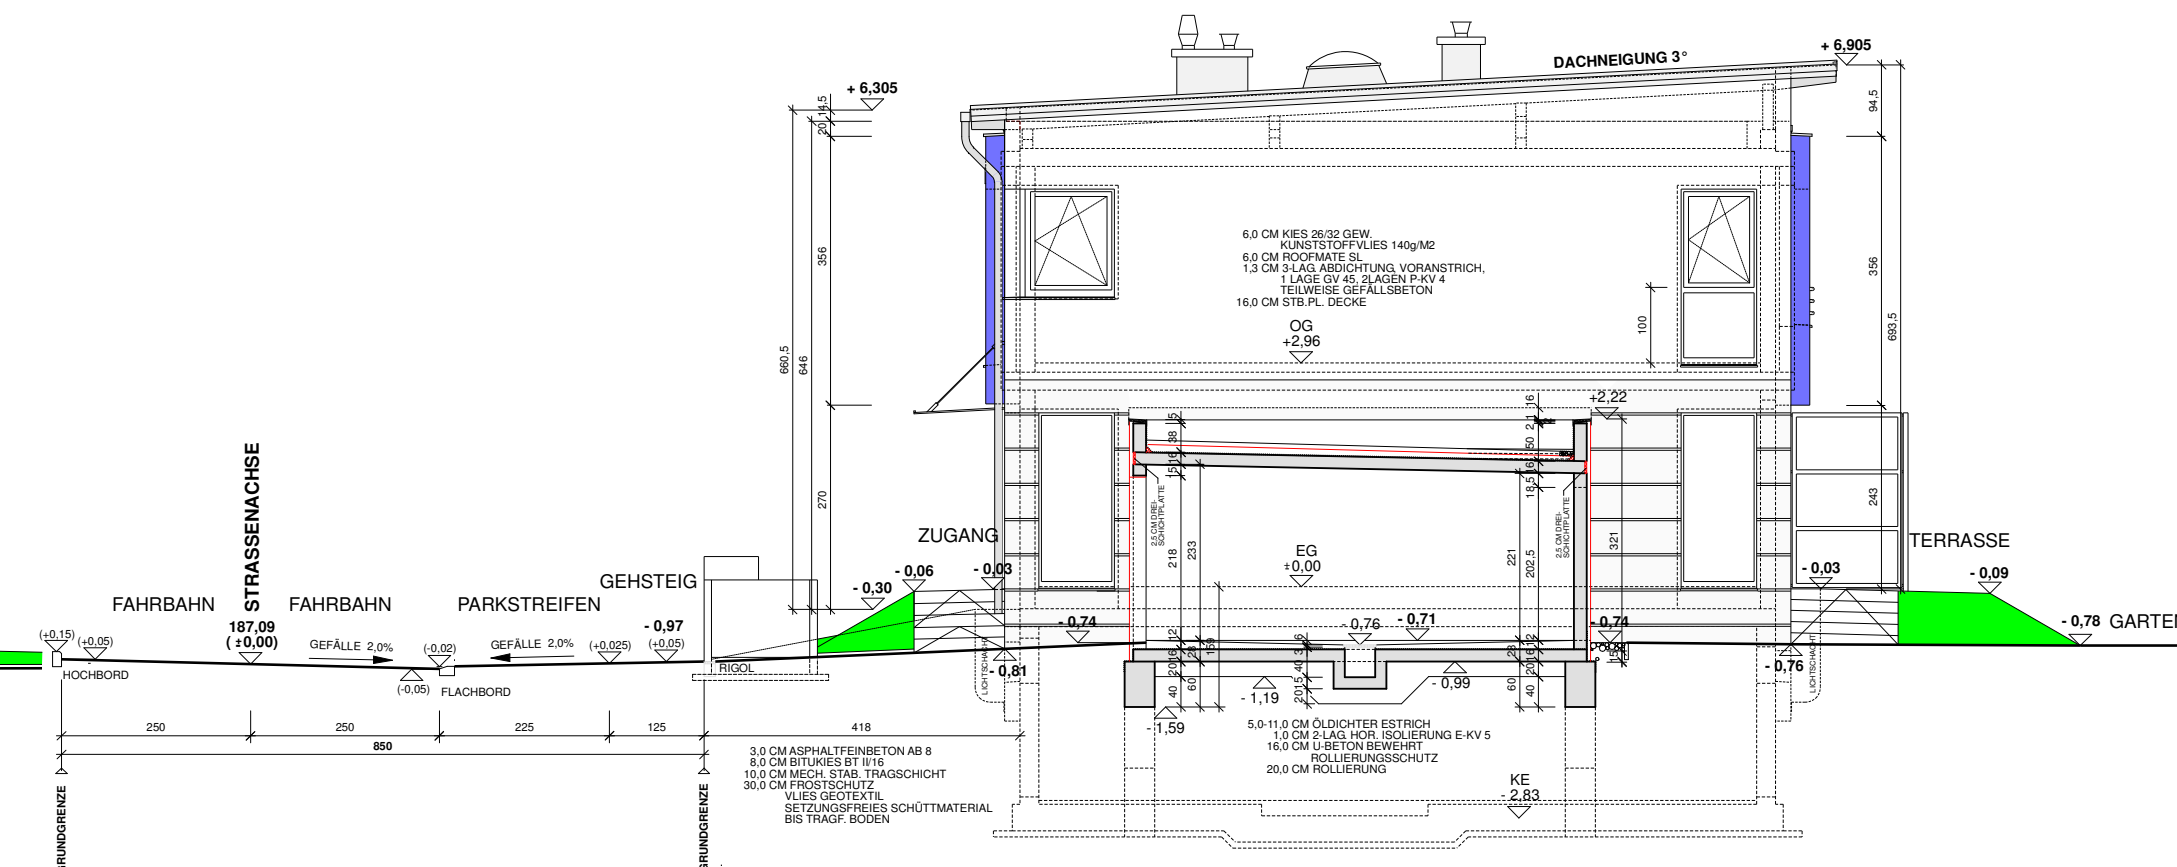


HAUS 26

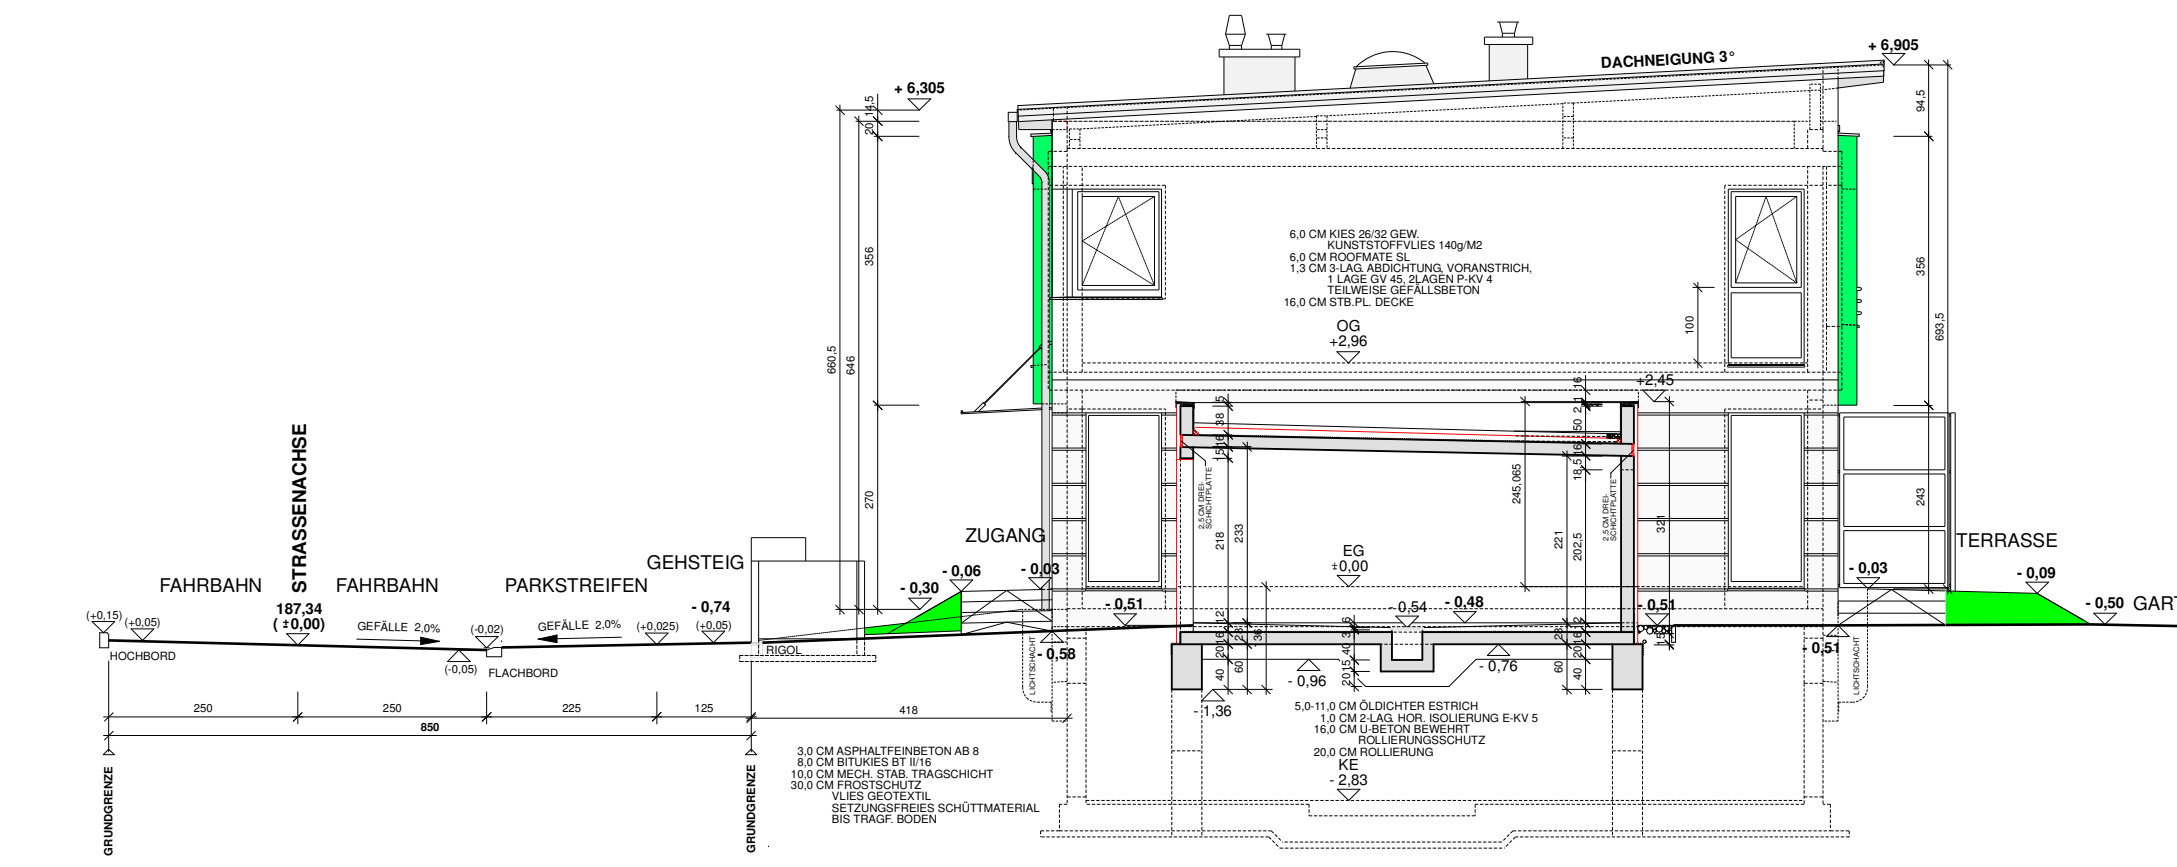

HAUS 24

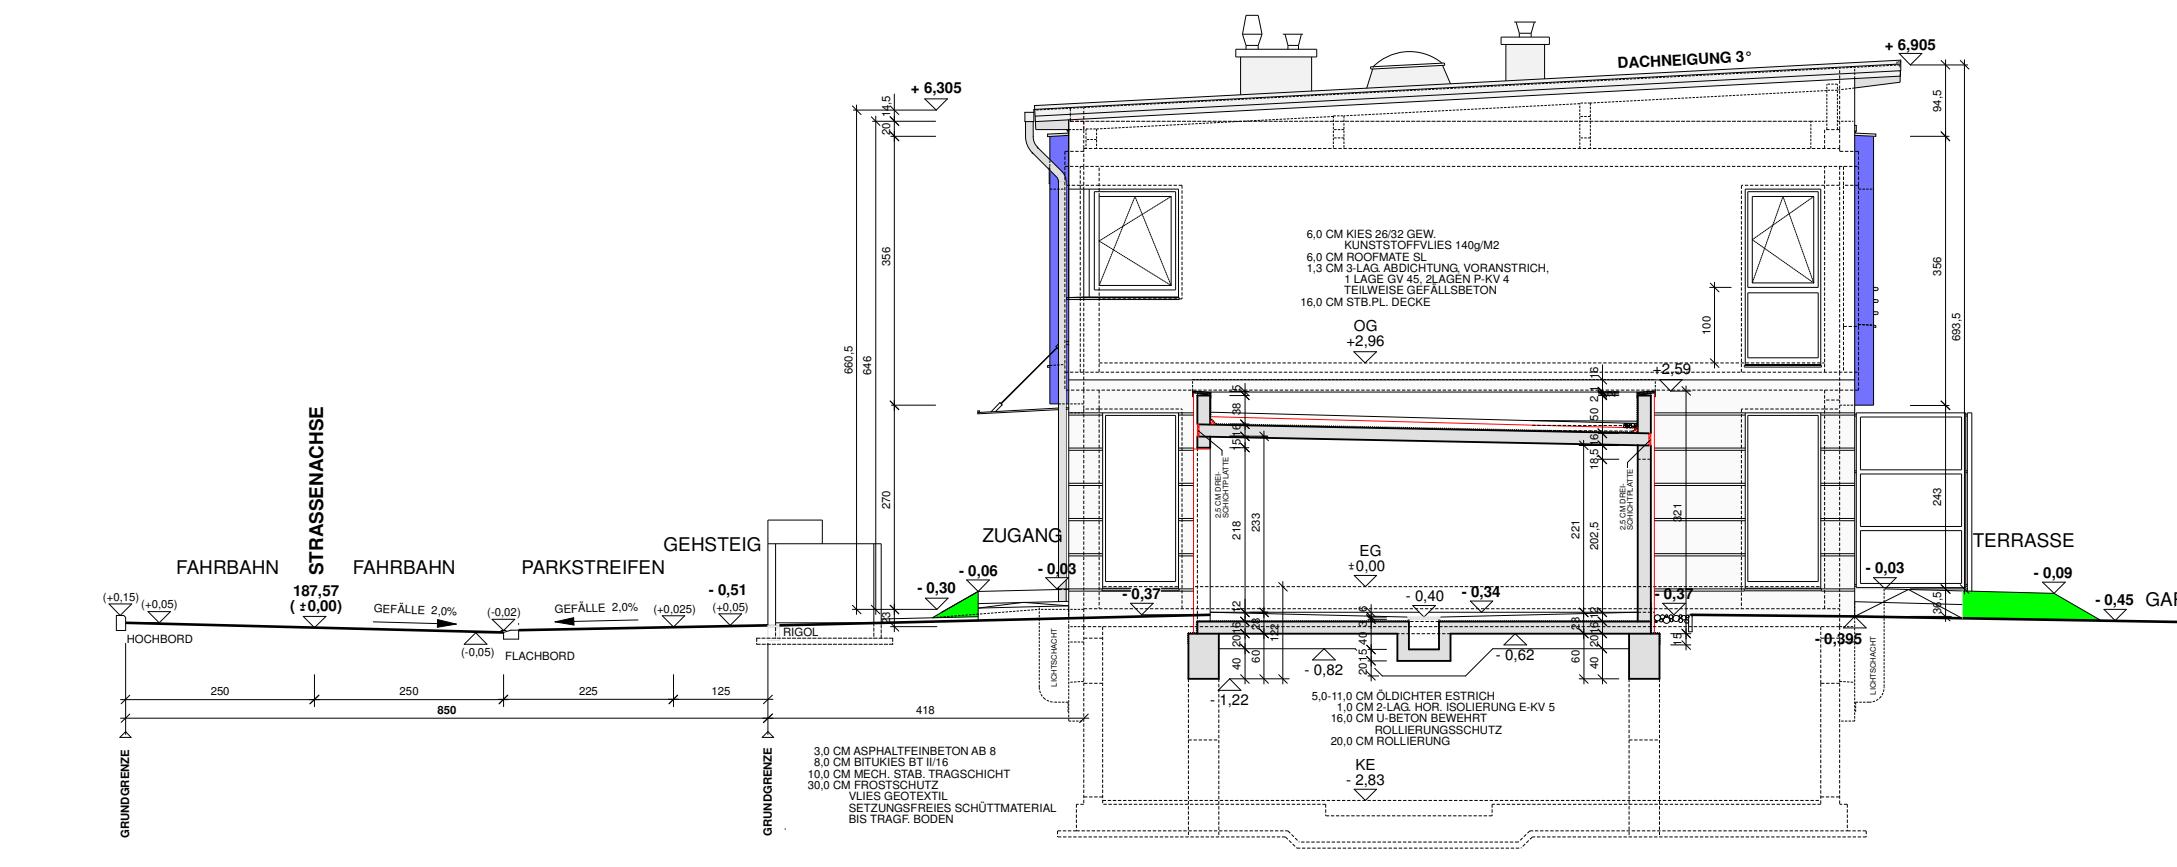

HAUS 22

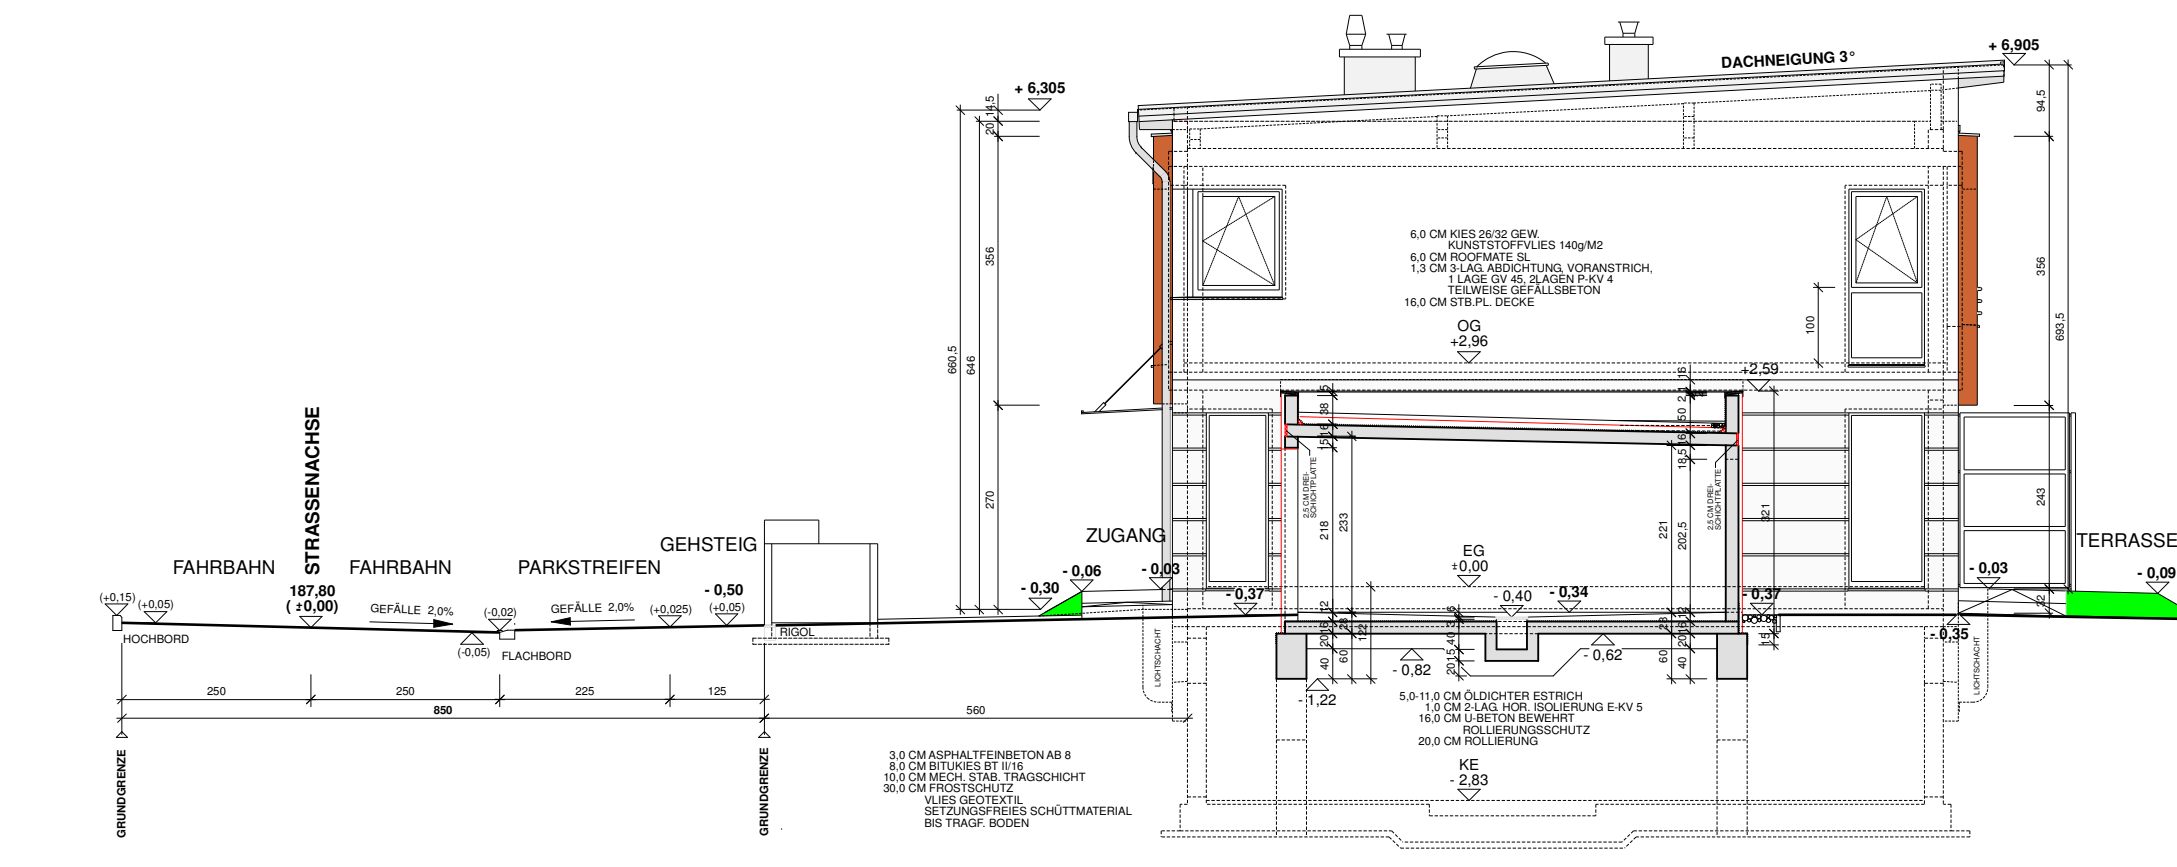

HAUS 20

ANSICHT OST, SCHNITT C-C', ANSICHT WEST, SCHNITT D-D'
1 : 100

GRUNDEIGENTÜMER:	BEHÖRDE:
BAUWERBER:	
PLANVERFASSTER:  BAUMEISTER ALOIS WALLNER Pilsgrasse 19/16 1230 Wien tel. + fax 01/9900145 e-mail: bm.a.wallner@chello.at	
BAUFÜHRER:	
WIEN, IM NOVEMBER 2008	PL. NR.: MD_D_BEST-07